


ZONE NON OGGETTO DI INTERVENTO

Pendenza = 8.5%

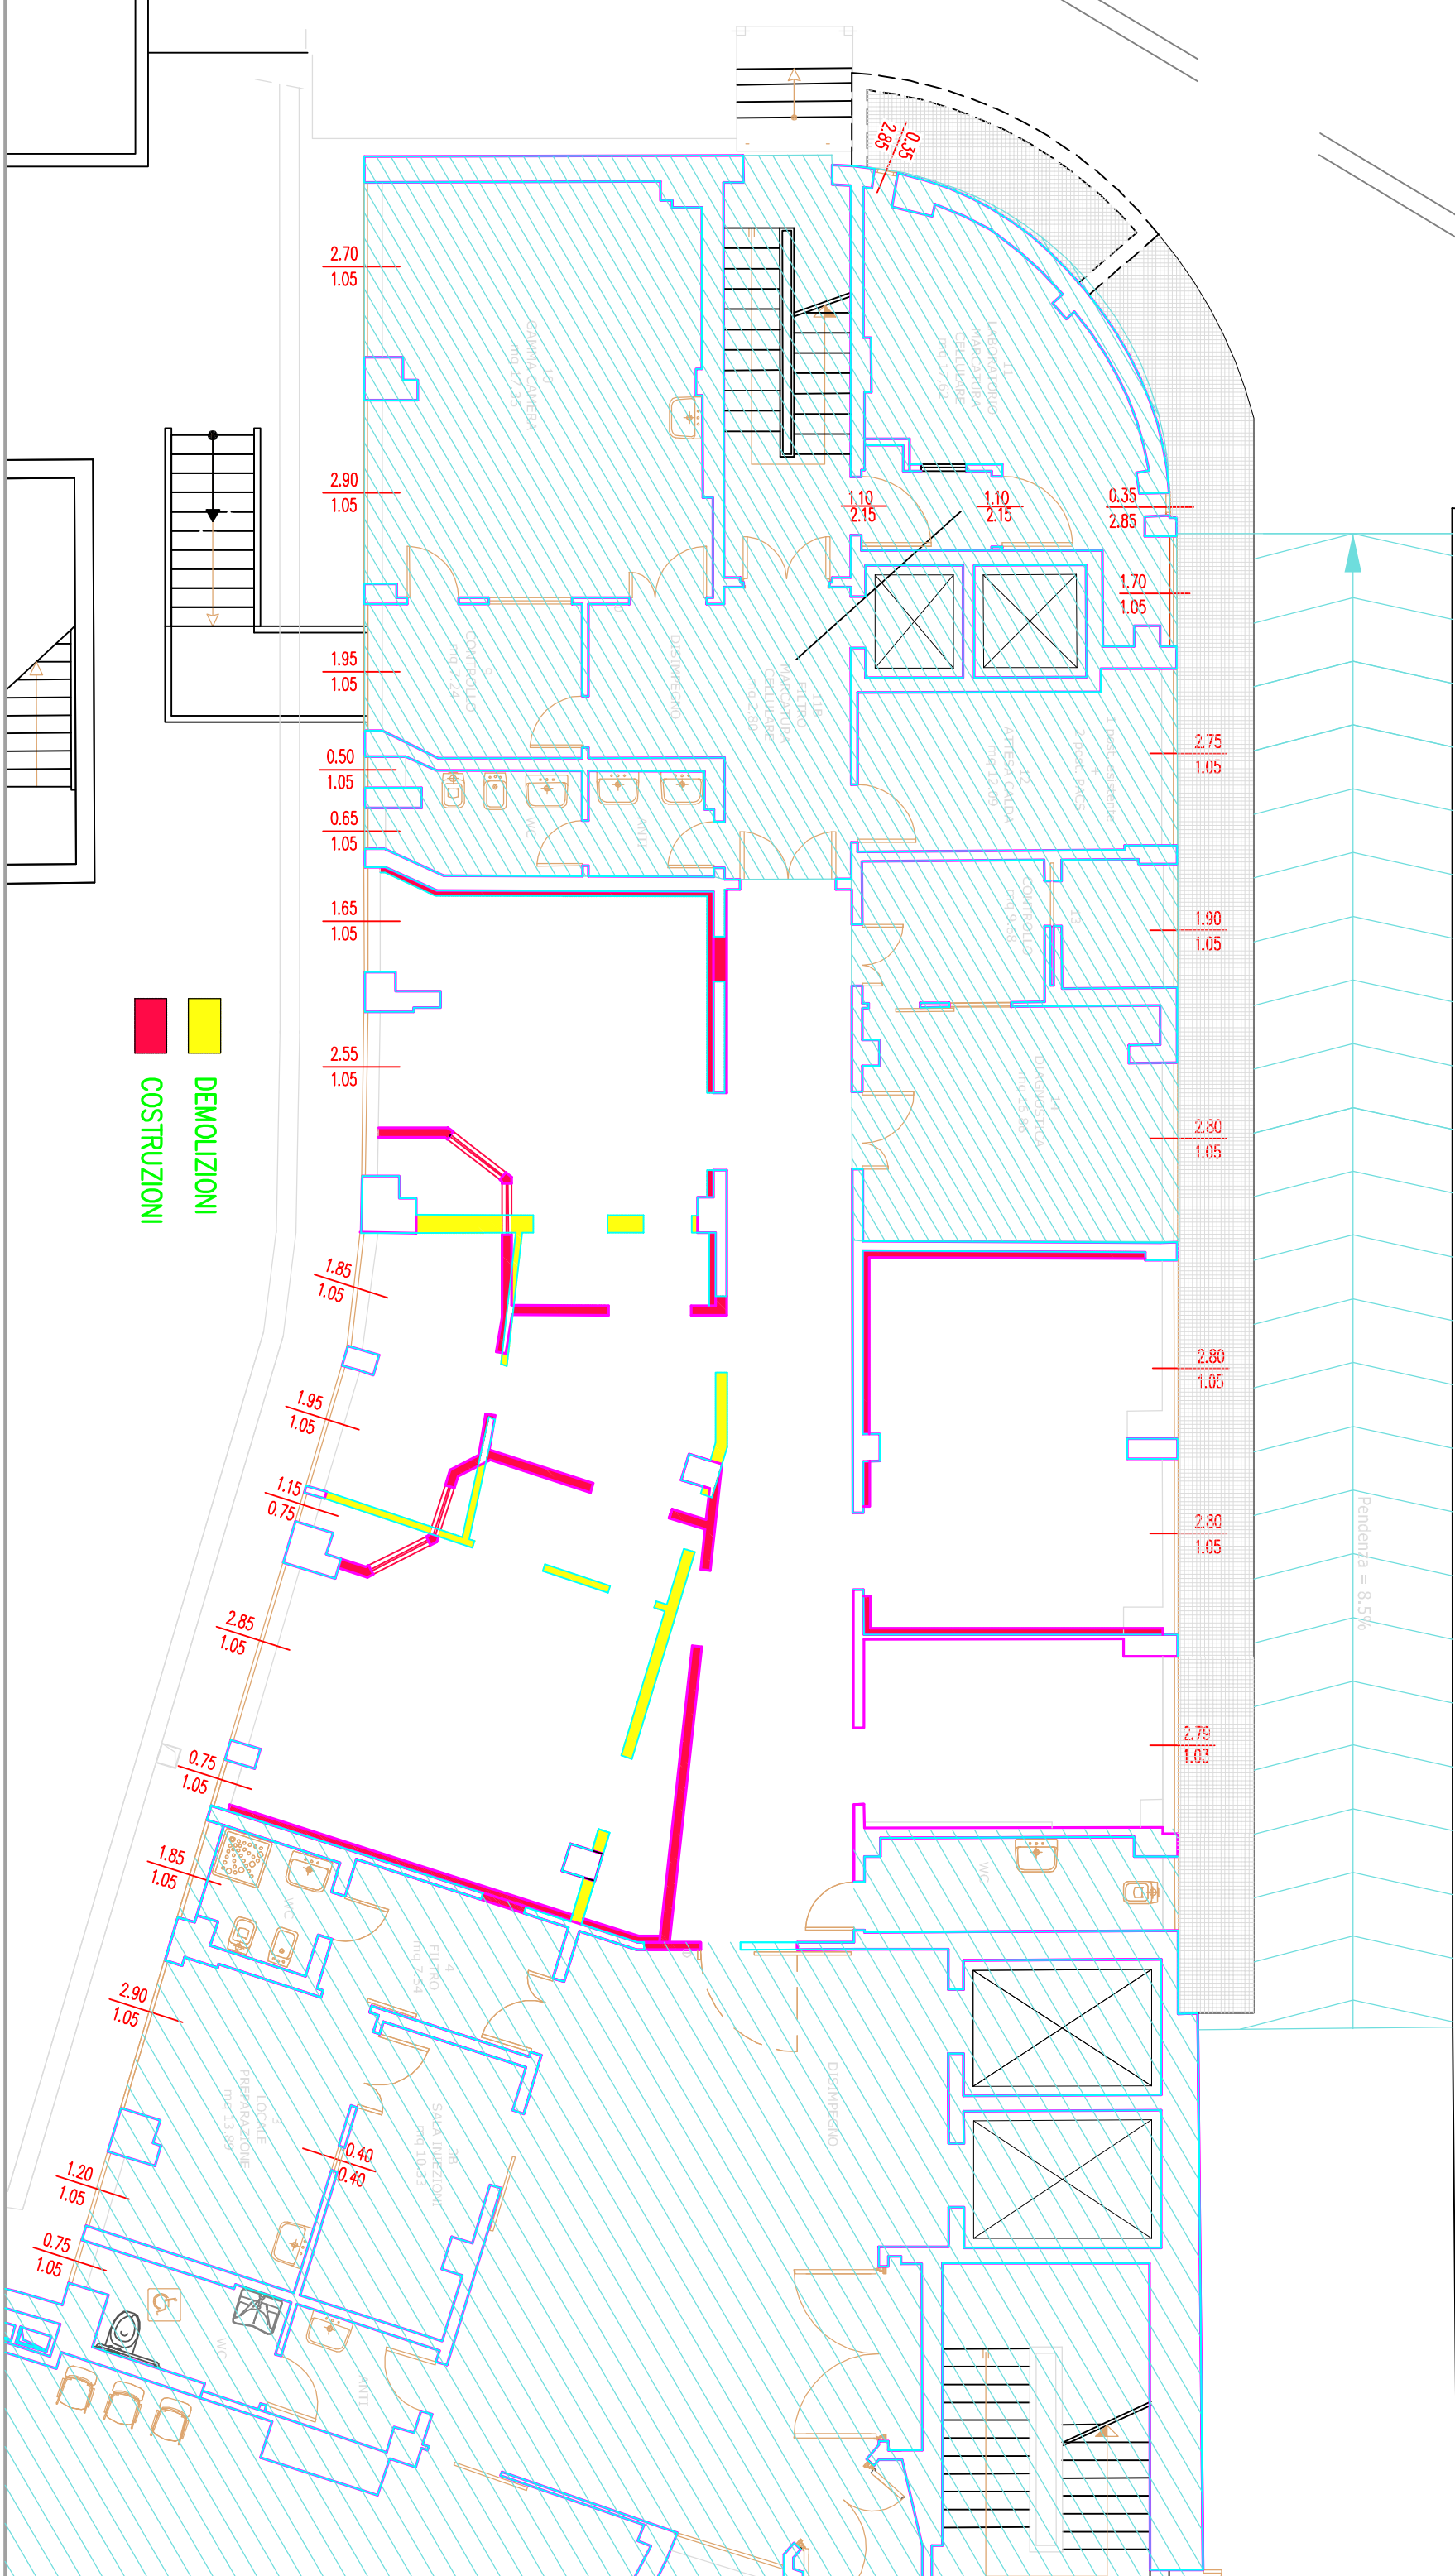

DEMOLIZIONI

COSTRUZIONI