



SEZIONE AA - Stato attuale

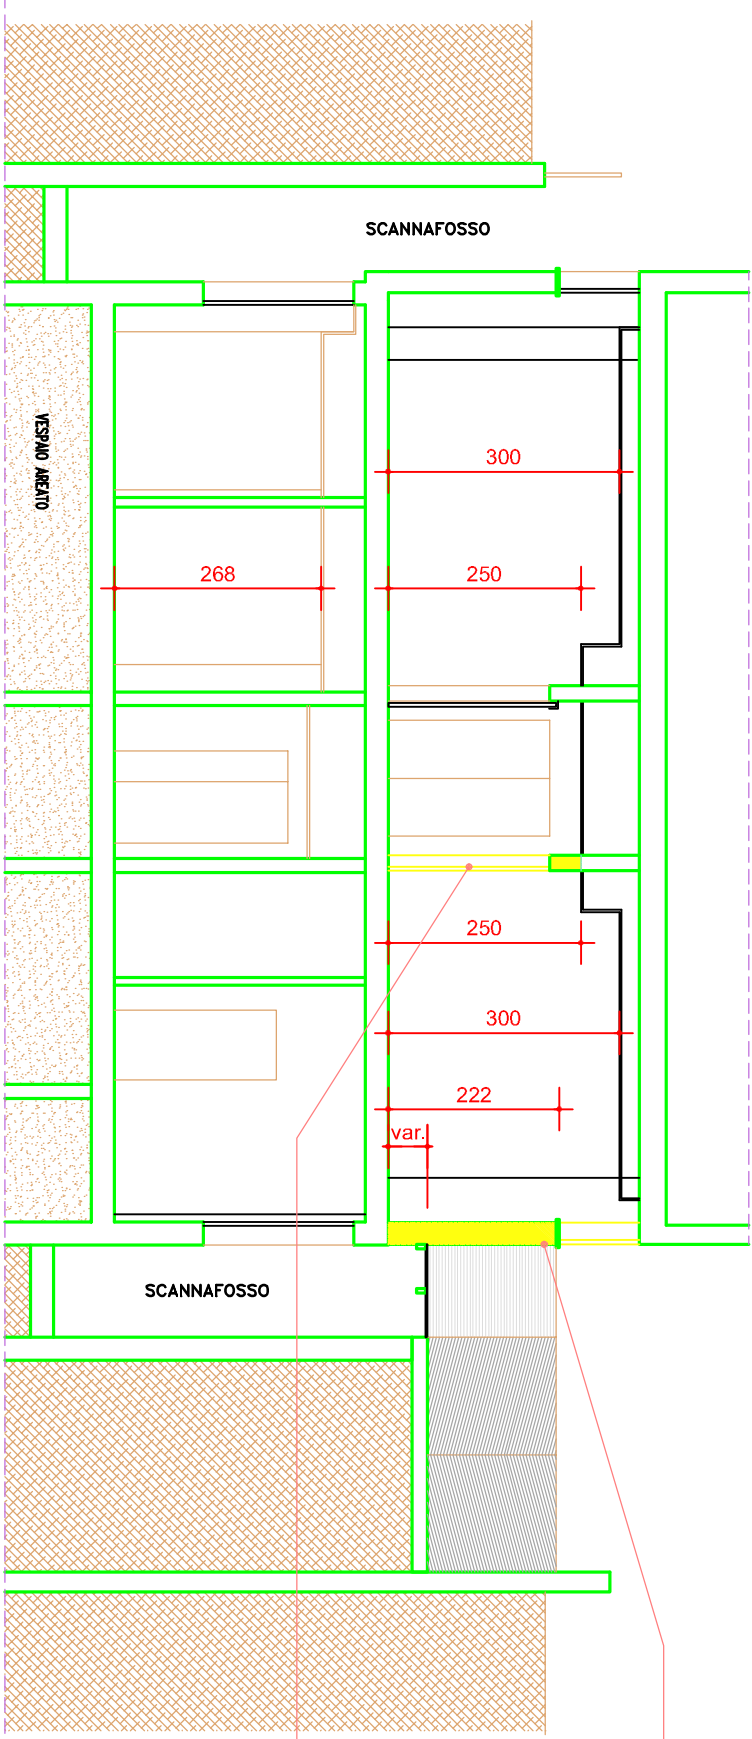

- INTERVENTI PER INGRESSO/USCITA ATTREZZATURE:
- Smontaggio griglia scannafosso e successivo rimontaggio
 - Realizzazione di impalcato provvisorio nello scannafosso
 - Rimozione/smontaggio impianti idro-termici, elettrici, ecc. esistenti e successivo ripristino
 - Smontaggio infisso in alluminio e successivo rimontaggio
 - Demolizione/smontaggio parziale di tamponamento esterno e successivo ripristino

- INTERVENTI PER INGRESSO/USCITA ATTREZZATURE:
- Rimozione/smontaggio impianti idro-termici, elettrici, ecc. esistenti e successivo ripristino
 - Smontaggio paracolpi e successivo rimontaggio
 - Smontaggio porta interna e successivo rimontaggio
 - Demolizione parziale di parete in muratura e successivo ripristino

SEZIONE AA - Progetto

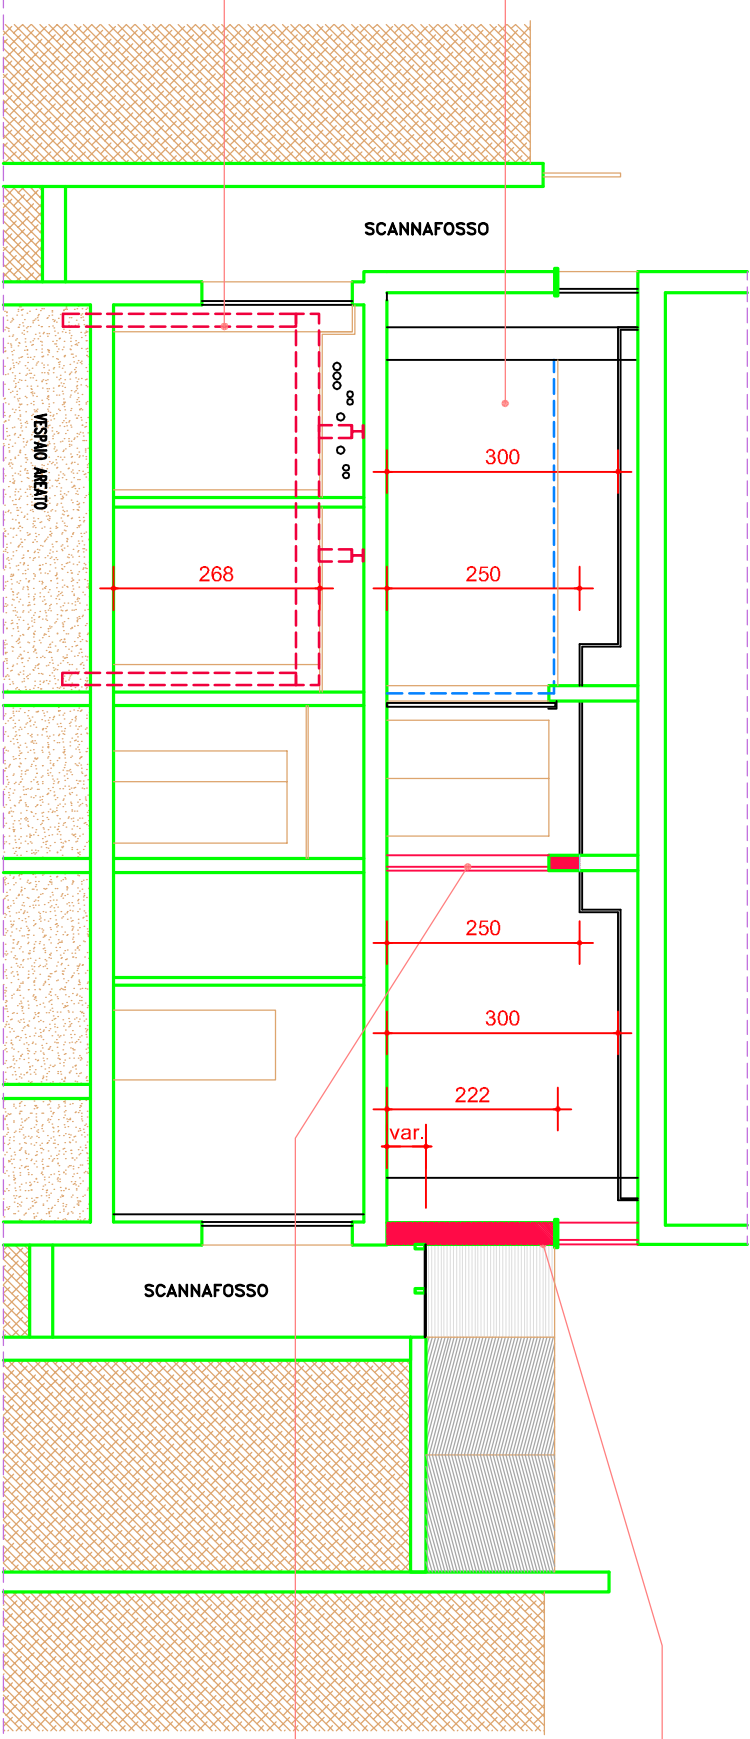

- INTERVENTI PER INGRESSO/USCITA ATTREZZATURE:
- Smontaggio griglia scannafosso e successivo rimontaggio
 - Realizzazione di impalcato provvisorio nello scannafosso
 - Rimozione/smontaggio impianti idro-termici, elettrici, ecc. esistenti e successivo ripristino
 - Smontaggio infisso in alluminio e successivo rimontaggio
 - Demolizione/smontaggio parziale di tamponamento esterno e successivo ripristino

- INTERVENTI PER INGRESSO/USCITA ATTREZZATURE:
- Rimozione/smontaggio impianti idro-termici, elettrici, ecc. esistenti e successivo ripristino
 - Smontaggio paracolpi e successivo rimontaggio
 - Smontaggio porta interna e successivo rimontaggio
 - Demolizione parziale di parete in muratura e successivo ripristino

Carpenteria metallica in profili di acciaio IPE, HEB, UPN, ecc. (vedi tavole strutturali) per telaio strutturale di rinforzo solaio esistente con:

- Rimozione controsoffitti e successivo ripristino
- Demolizione pavimenti e solaio per appoggio pilastri e successivo ripristino
- Spostamenti/deviazioni di tubazione esistente di qualsiasi impianto

Realizzazione di schematura perimetrale per Radio-protezione. Nelle pareti esistenti prevedere controparete in cartongesso