COMUNE DI BOLOGNA

N° PROGR.

SERVIZIO SANITARIO REGIONALE
EMILIA-ROMAGNA
Azienda Unità Sanitaria Locale di Bologna
Dipartimento Tecnico Patrimoniale

Istituto delle Scienze Neurologiche
Istituto di Ricovero e Cura a Carattere Scientifico

| CONSEGNA | VERIFICA/VALIDAZIONE/APPROVAZIONE |
|---|---|
| DATA E PROT. | DATA E PROT. |

# OSPEDALE BELLARIA
## PADIGLIONE "D"
## COMPLETAMENTO, RIFACIMENTO E DISTRIBUZIONE ELETTRICA DEI QUADRI PRINCIPALI
## PROGETTO ESECUTIVO

SPAZIO RISERVATO PER APPROVAZIONE TITOLO EDILIZIO

| | | |
|---|---|---|
| COORDINATORE GRUPPO DI PROGETTAZIONE | | PROPRIETA': AZIENDA USL DI BOLOGNA DELEGATO CON DELIBERA N. 275 del 26/10/2016 IL DIRETTORE DEL DIPARTIMENTO TECNICO PATRIMONIALE (Ing. Francesco Rainaldi) |
| PROGETTO ARCHITETTONICO | PROGETTO STRUTTURALE | |
| PROGETTO IMPIANTI ELETTRICI Ing. Davide Canarini | PROGETTO IMPIANTI MECCANICI | DIRETTORE GENERALE Dott. ssa Chiara Gibertoni |
| COORDINATORE SICUREZZA FASE PROGETTAZIONE | COORDINATORE SICUREZZA FASE ESECUZIONE | RESPONSABILE UO Servizi UO Servizi Progettazione Edile |
| | | RESPONSABILE PROCEDIMENTO Ing. Davide Canarini |
| PRESIDIO: OSPEDALE BELLARIA | | COLLABORATORE/ESTENSORE Per. Ind. Antonio Spata Per. Ind. Massimiliano Bortolotti |
| EDIFICIO: PADIGLIONE D | CODICE EDIFICIO PAD. D | DIREZIONE LAVORI |
| PIANO: Piano base, terra, secondo e sottotetto | | CODICE PROG. PE |
| ELABORATO: PLANIMETRIE RILIEVI STATO DI FATTO | | ELAB. N. IE13 |
| | | SOSTITUISCE IL N. |
| | | SOSTITUITO DAL N. |
| ARCHIVIO USL N.: | DATA: MAGGIO 2017 / SCALA: 1:100 | REFERENTE AMMINISTRATIVO: / AGGIORNAMENTI 1 2 3 4 |
| ARCHIVIO N.: | FILE: PDIE10 (16022IE) | Rev. 5.1 del 26/10/2016 |

NOTA BENE IL PIANO PRIMO NON FA PARTE DELL'ELABORATO, IN QUANTO NON OGGETTO DI ADEGUAMENTO ALLA TENSIONE DI FASE 400V/3F

### LEGENDA SIMBOLI

| | Descrizione |
|---|---|
| | nodo equipotenziale ESISTENTE |
| | CORPI ILLUMINANTI ESISTENTI |
| | LAMPADA EMERGENZA ESISTENTI |
| | PUNTI DI COMANDO PRESE ESISTENTI |
| D.Q. | D.: quadro elettrico o centralino (primo numero lettera indica il piano) |

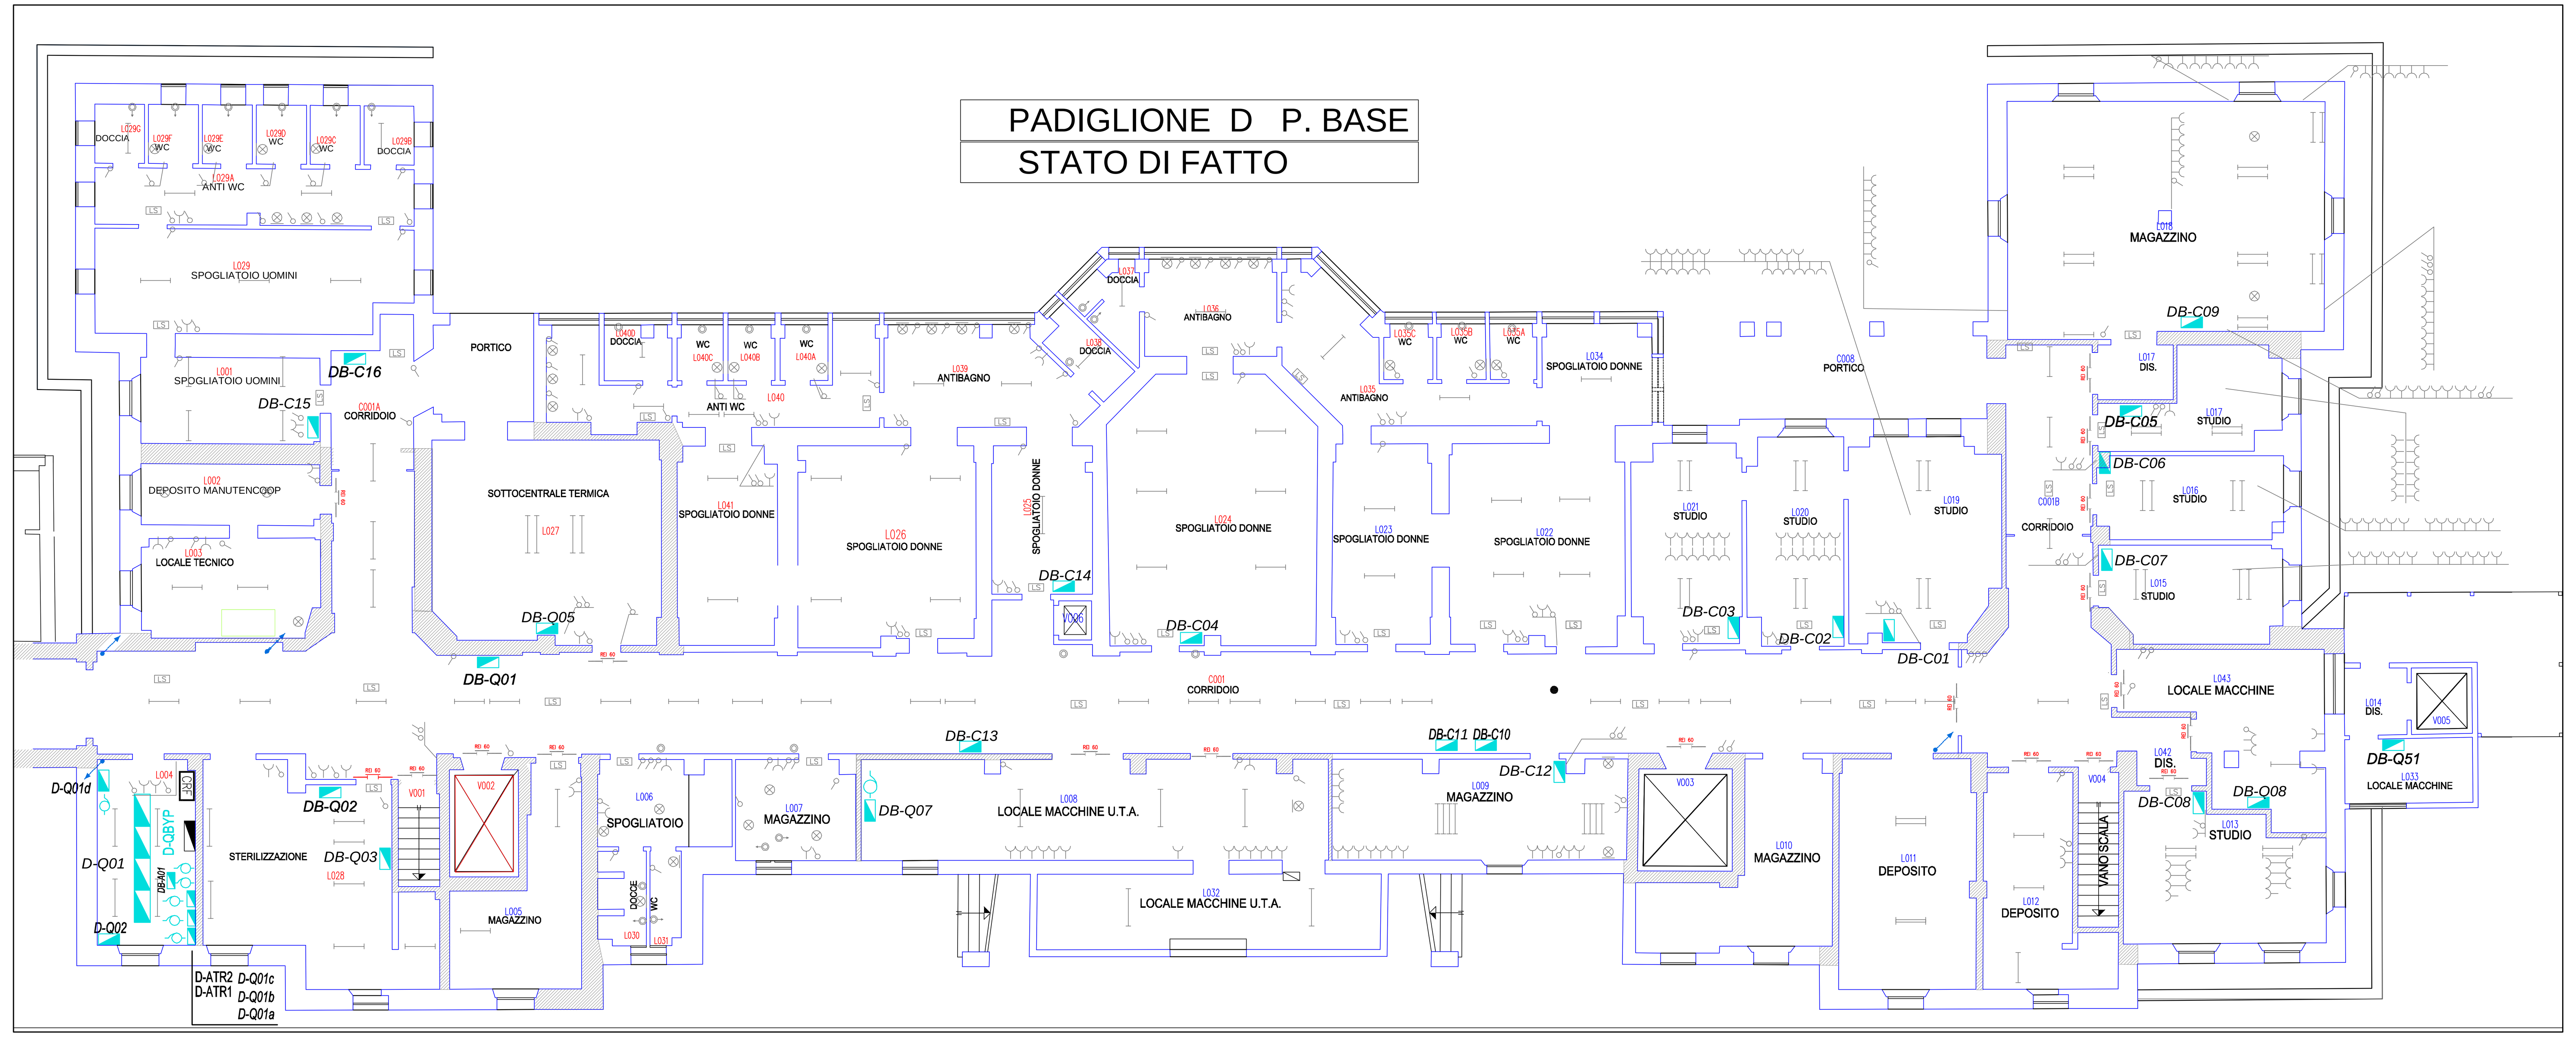
PADIGLIONE D P. BASE
STATO DI FATTO

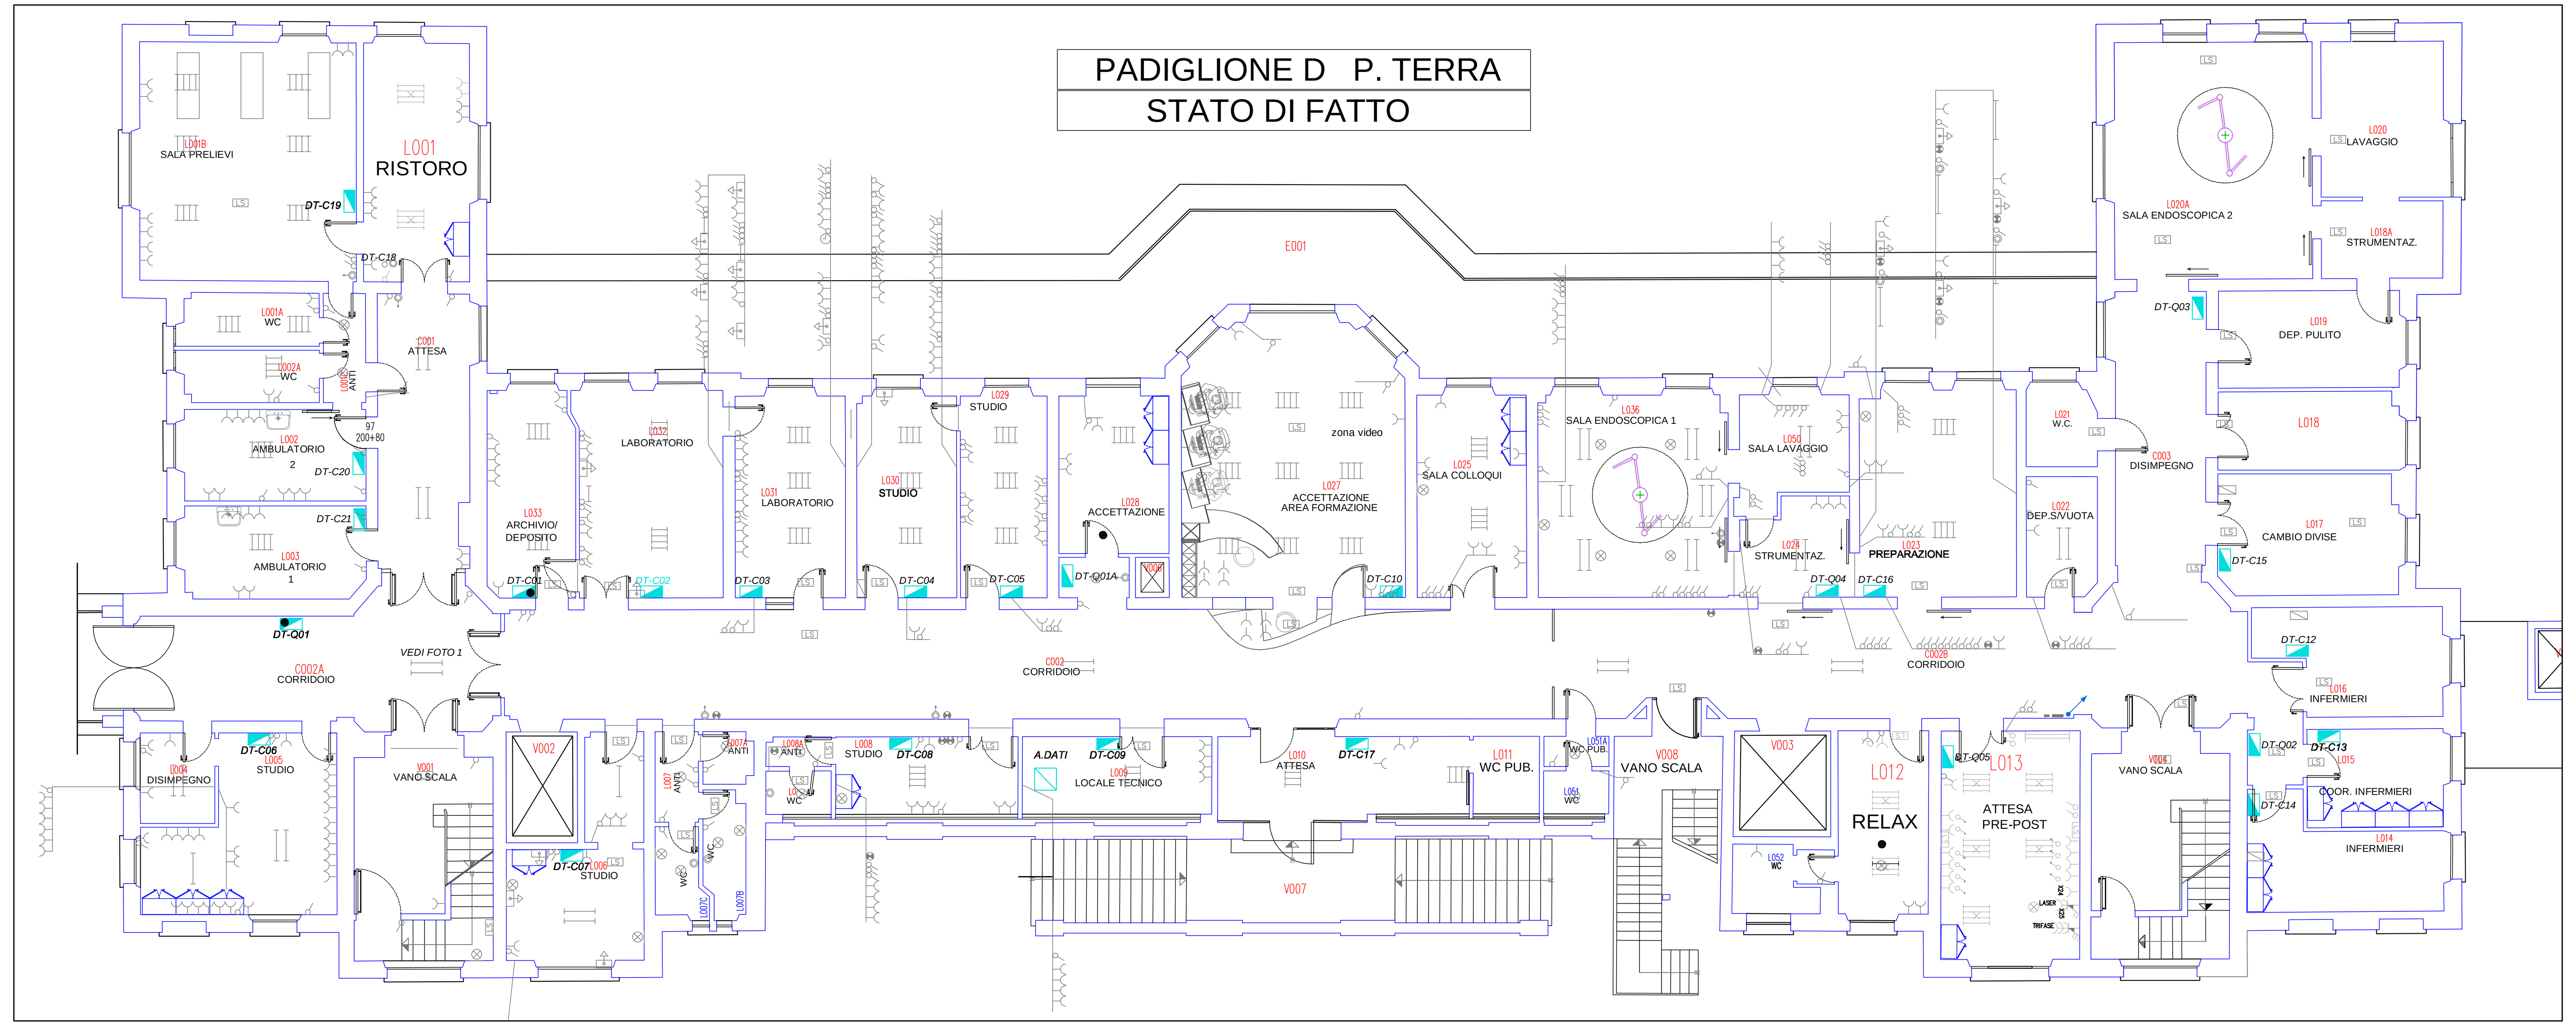
PADIGLIONE D P. TERRA
STATO DI FATTO

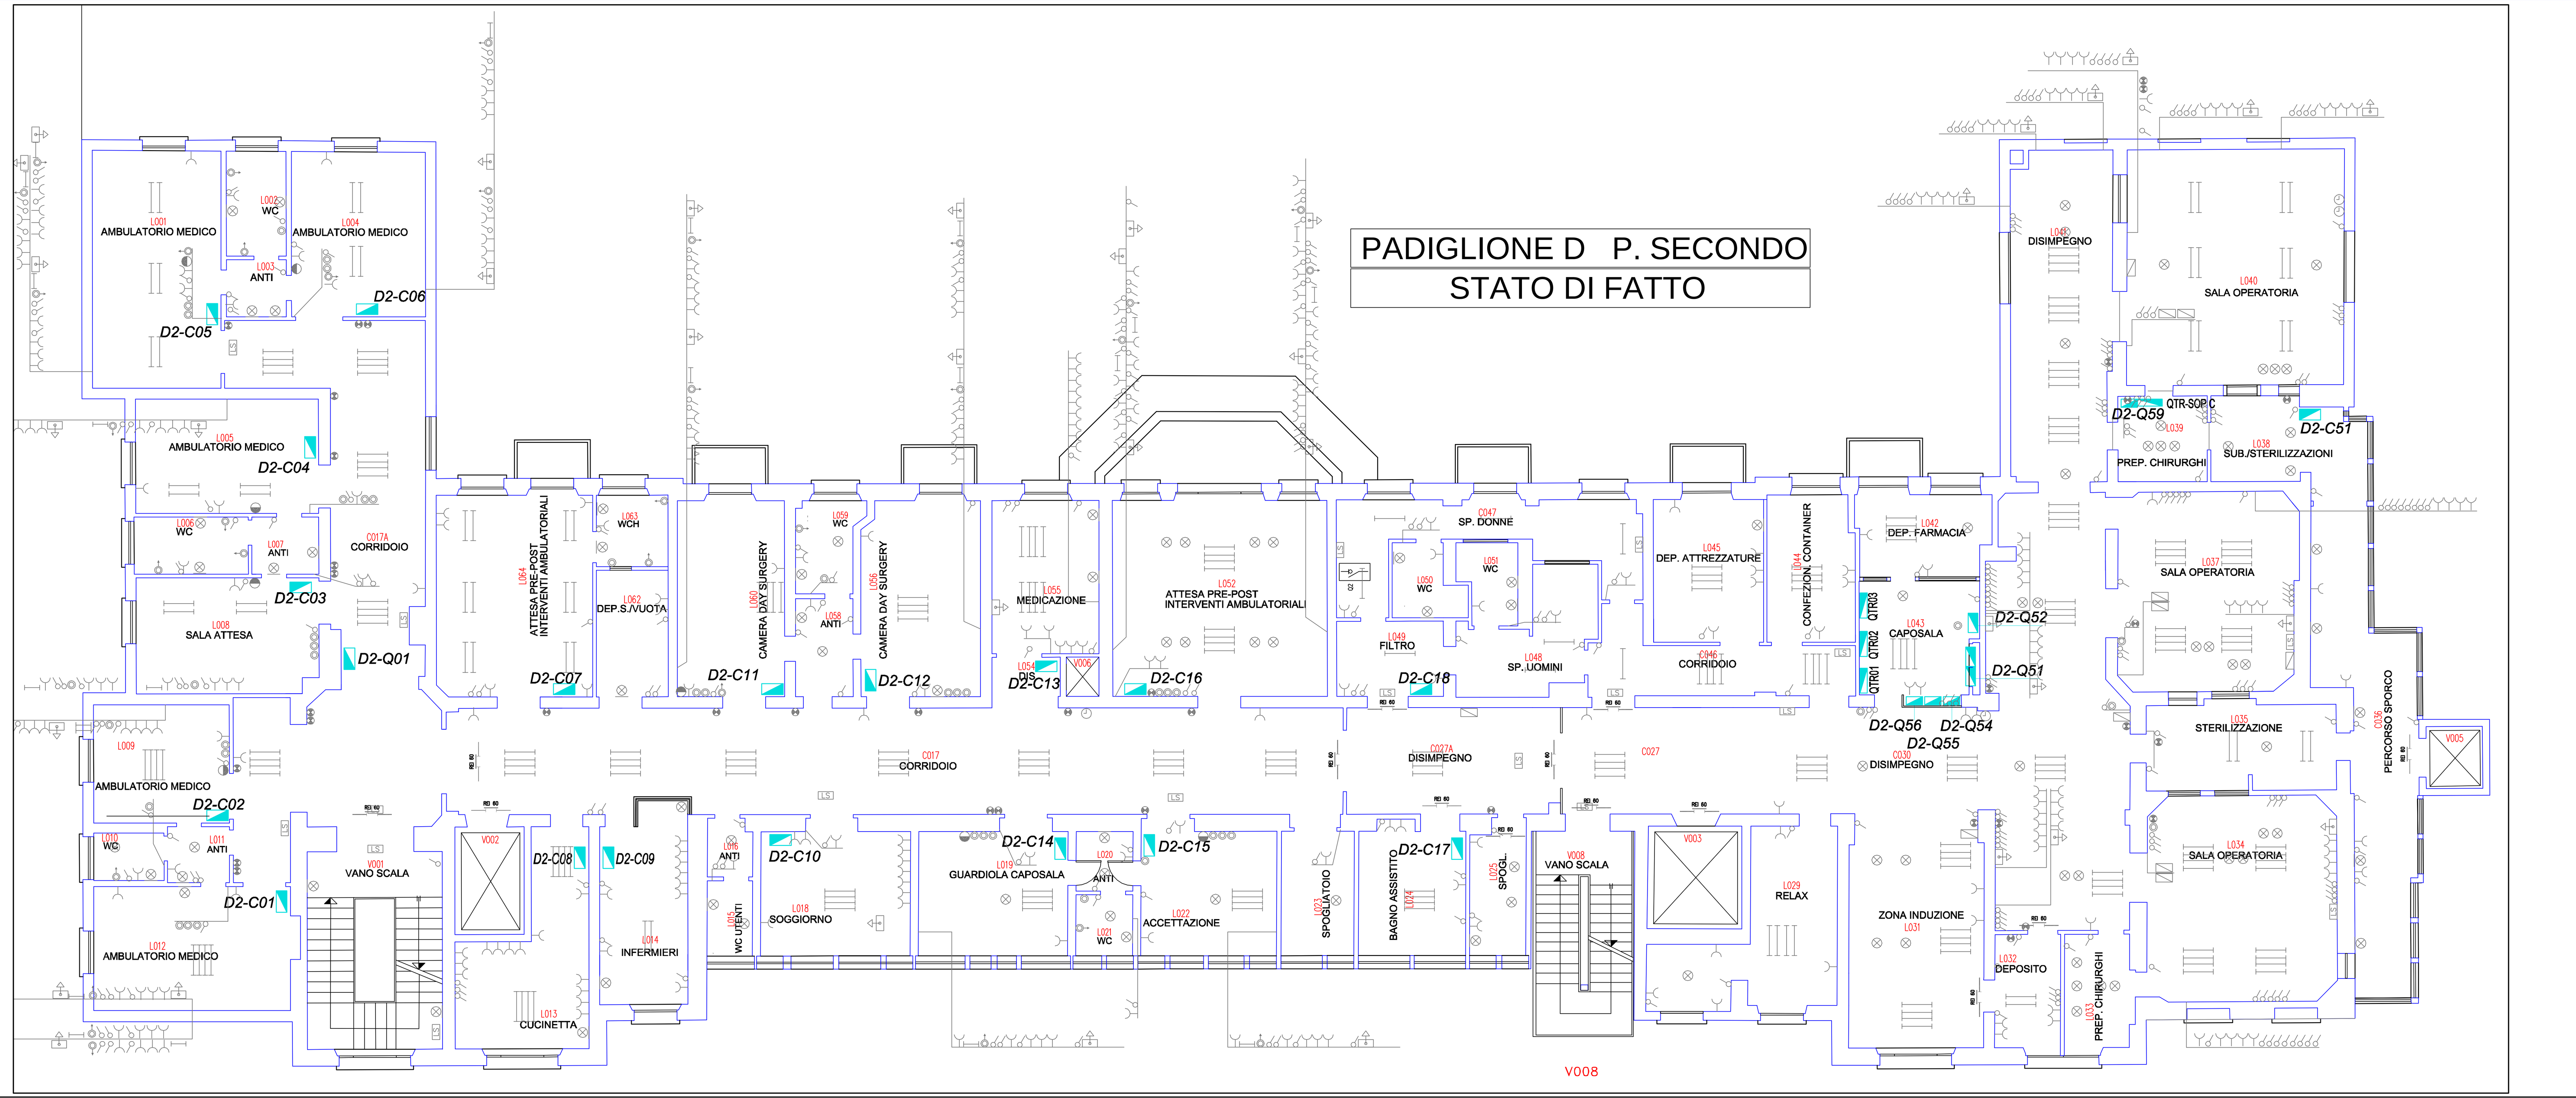
PADIGLIONE D P. SECONDO
STATO DI FATTO

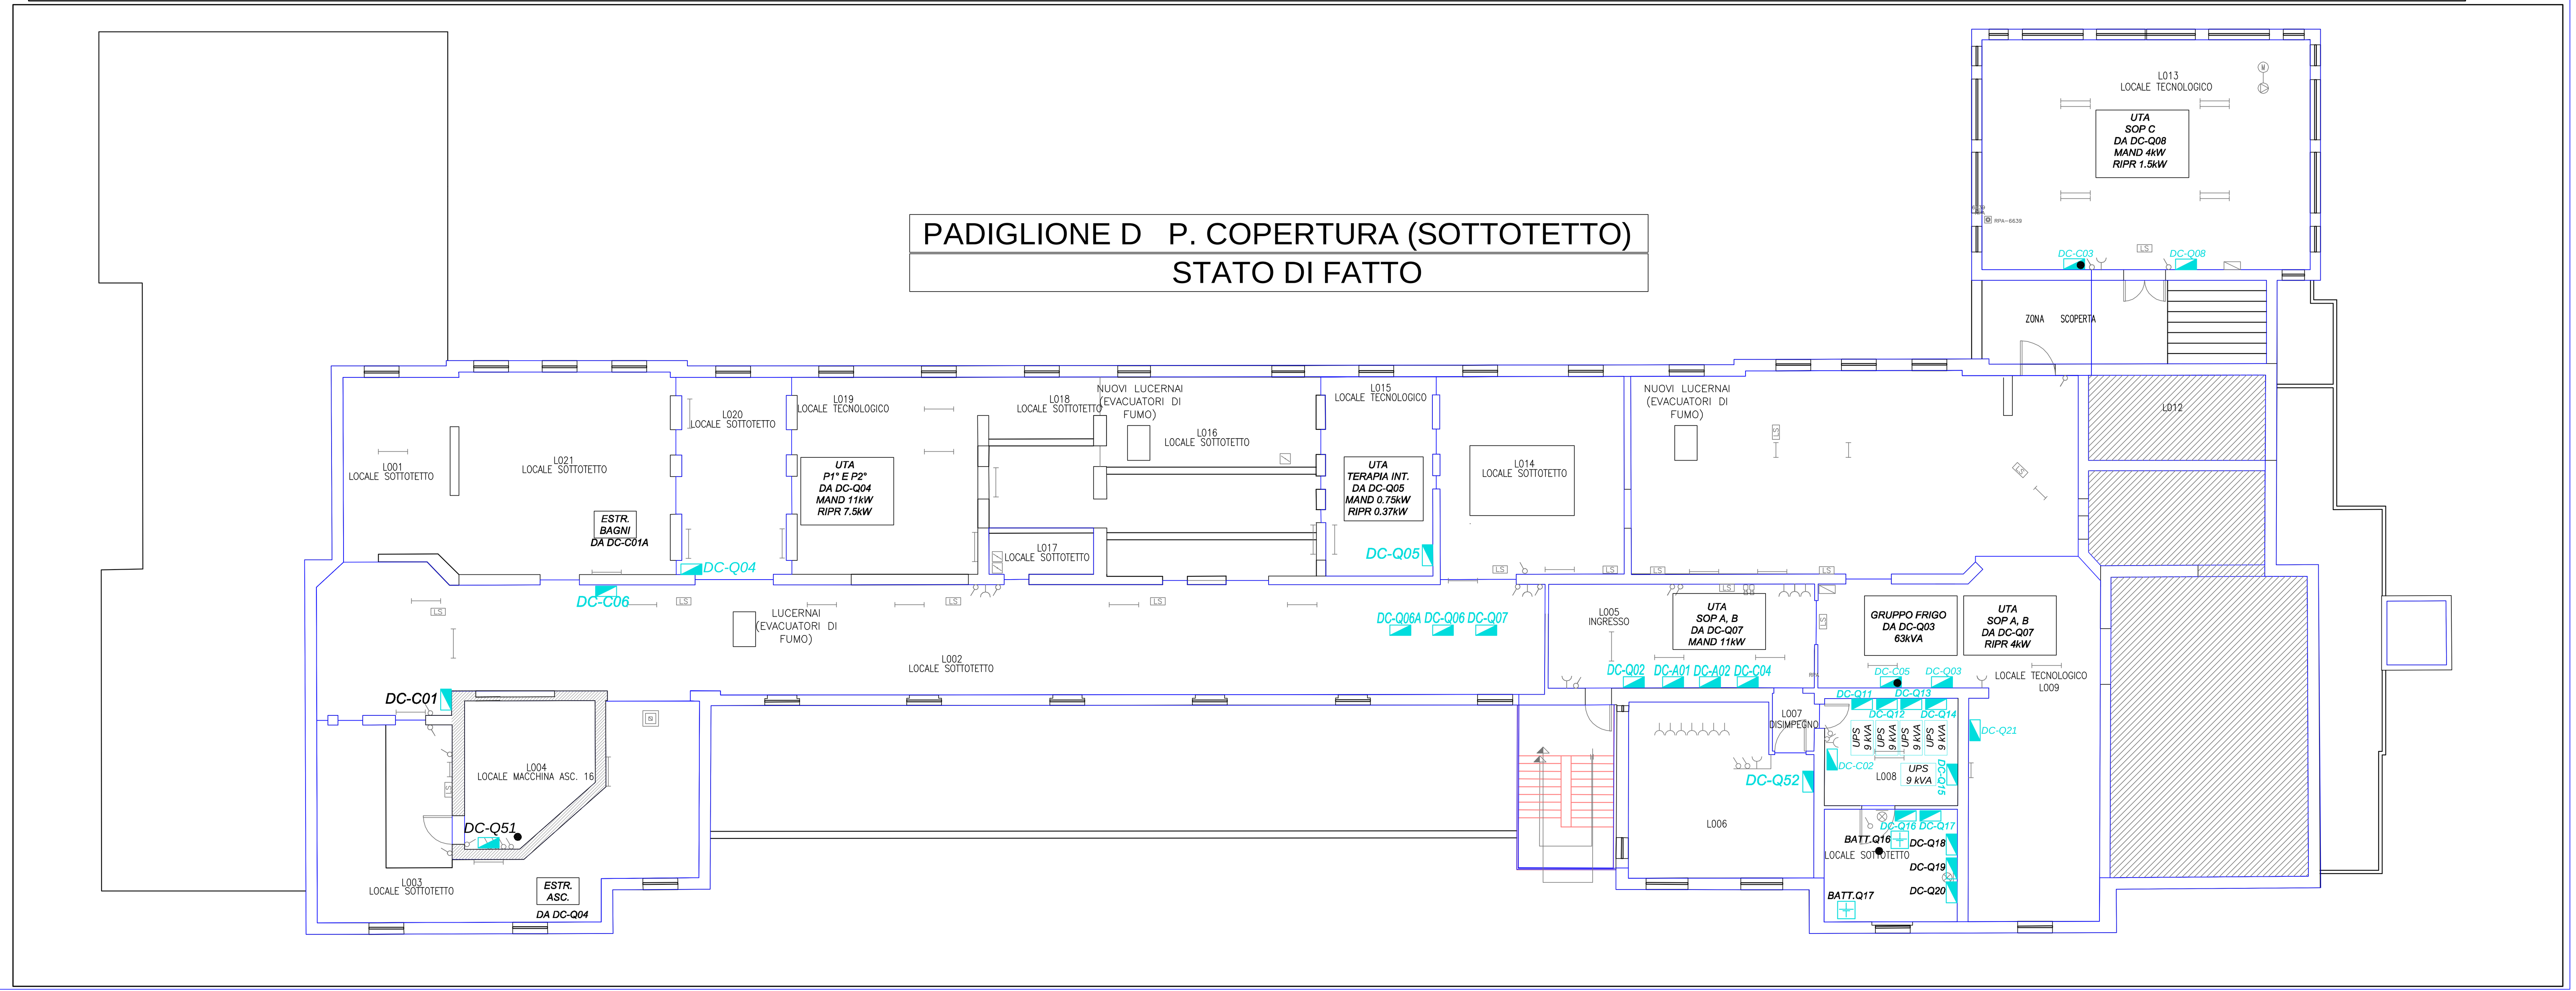
PADIGLIONE D P. COPERTURA (SOTTOTETTO)
STATO DI FATTO

You created this PDF from an application that is not licensed to print to novaPDF printer