


PADIGLIONE n. 30 POLO TECNOLOGICO

RILIEVO ARCHITETTONICO

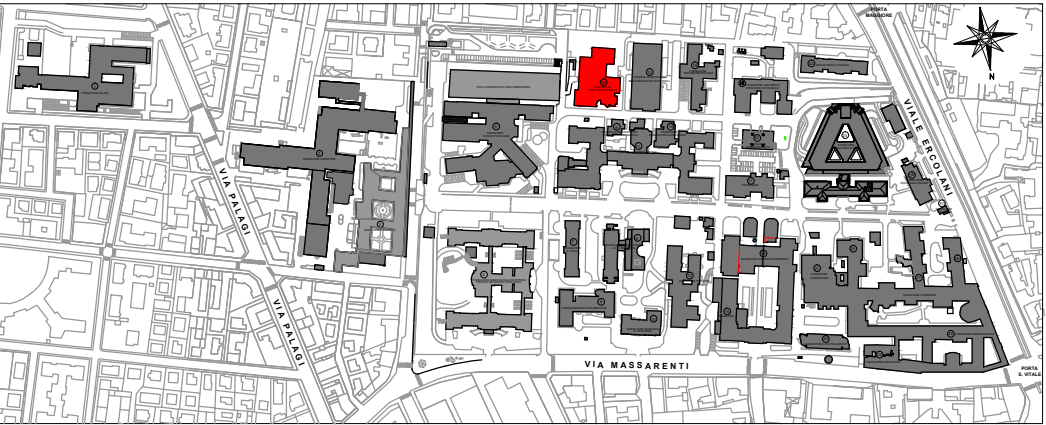

Spazio per autorizzazione Enti

DETERMINA

PROTOCOLLO
COMUNE P.G.

NUMERO
PROGRESSIVO

Committee/Proprietà:
DIRETTORE GENERALE Dott.ssa Antonella MESSORI
DIRETTORE SANITARIO Dott. Gianbattista SPAGNOLI
DIRETTORE AMMINISTRATIVO Dott. Davide FORNACIARI

Dipartimento Tecnico
Progettazione, Sviluppo ed Investimenti
Resp.le Ing. Daniela PEDRINI

DIPARTIMENTO TECNICO
GRUPPO DI LAVORO:

INCARICHI ESTERNI

AGGIORNAMENTI	OGGETTO:	COMMESSA:
1 Settembre 2002	PIANTA PIANO TERRA STATO ATTUALE-RILEVATO	TAVOLA: 02
2 Aprile 2008		
3 Giugno 2008		
4 Dicembre 2010		
5	DATA: 30 Luglio 2007	SCALA: 1:100
6	DISEGNATO DA: Federica Ugolini	FILE:

16 Marzo 2005 Modifica Codifiche
30 Novembre 2006 Inserimento Codifiche
30 Luglio 2007 Aggiornamento per installazione nuova PET
1 Aprile 2008 Nuovo Layout Impiervincendo
16 Giugno 2008 Inserito nuovo codifica 030+0A094
14 Dicembre 2010 Aggiornamento laboratorio radiofarmaci

