
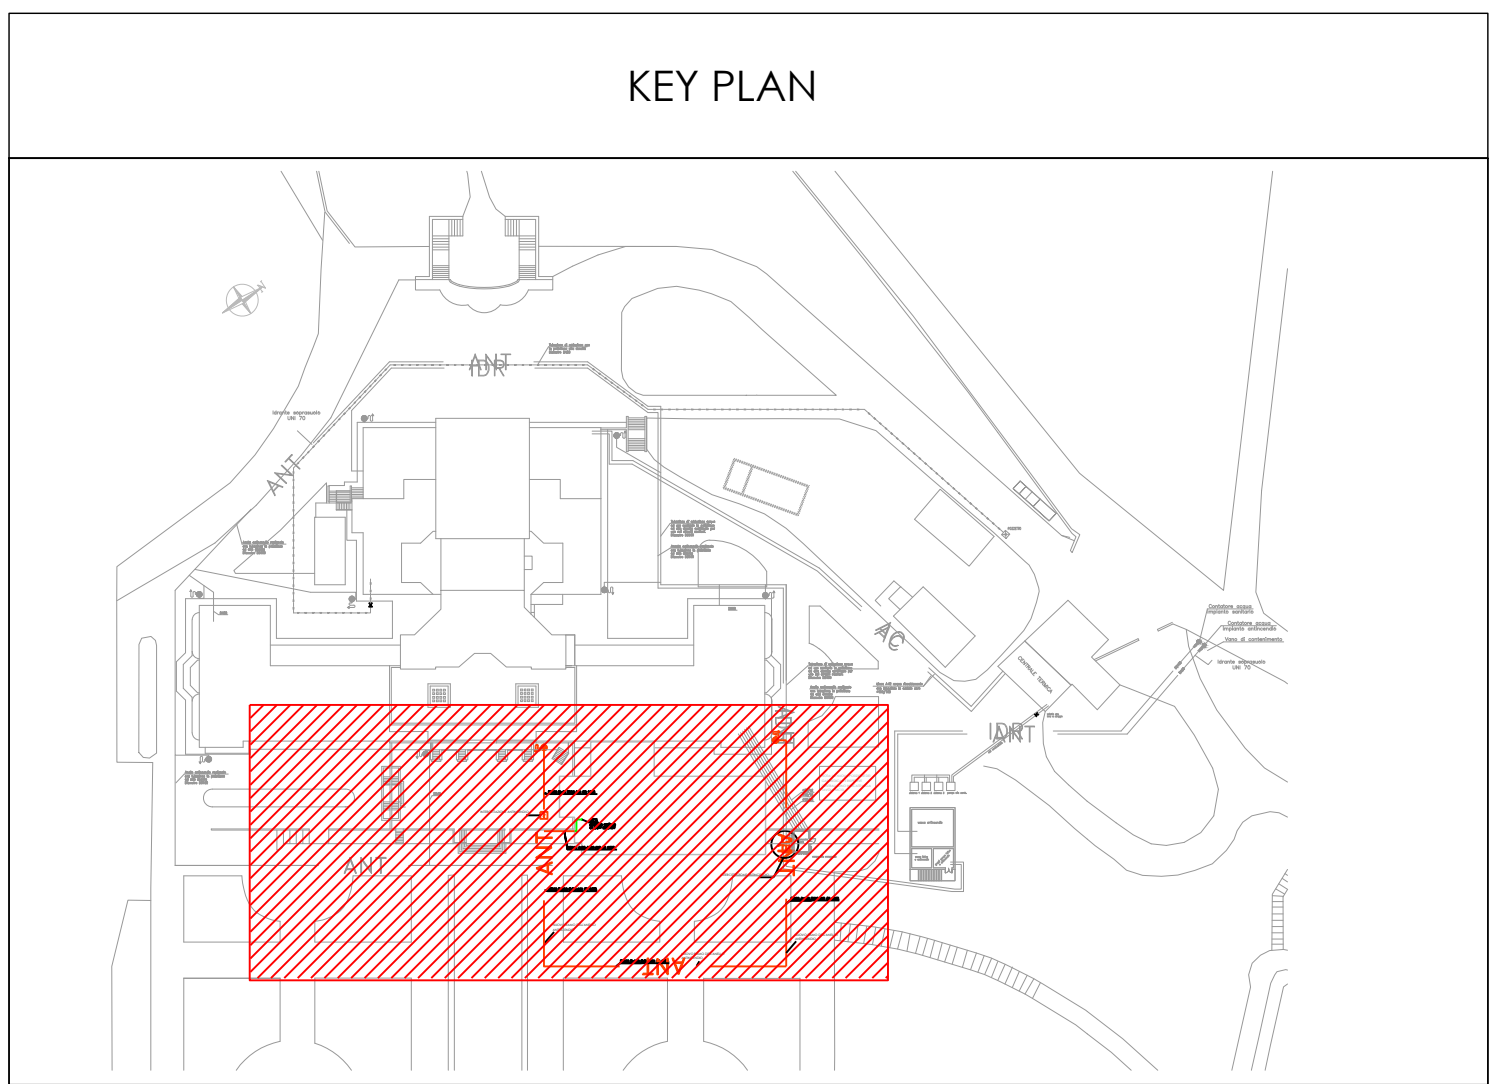



LA PRESENTE TAVOLA GRAFICA E' VALIDA  
ESCLUSIVAMENTE PER GLI IMPIANTI MECCANICI

| IMPIANTO ANTINCENDIO  |   |
|---|---|
|   | RETE ANTINCENDIO INTERRATA IN POLIETILENE, PE100 PH16 UNI EN 1555   |
|   | RETE ANTINCENDIO IN ACCIAIO ZINCATO   |
|  | VALVOLA A FARFALLA, marca MIVAL mod. 135  |
|  | IDRANTE A PARETE CON TUBAZIONE FLESSIBILE DA ESTERNO/INTERNO UNI 45 EN 671-2, Marca BOCCIONE, mod. LINEA ELETCA |


## KEY PLAN



### SCHEMA ALTIMETRICO

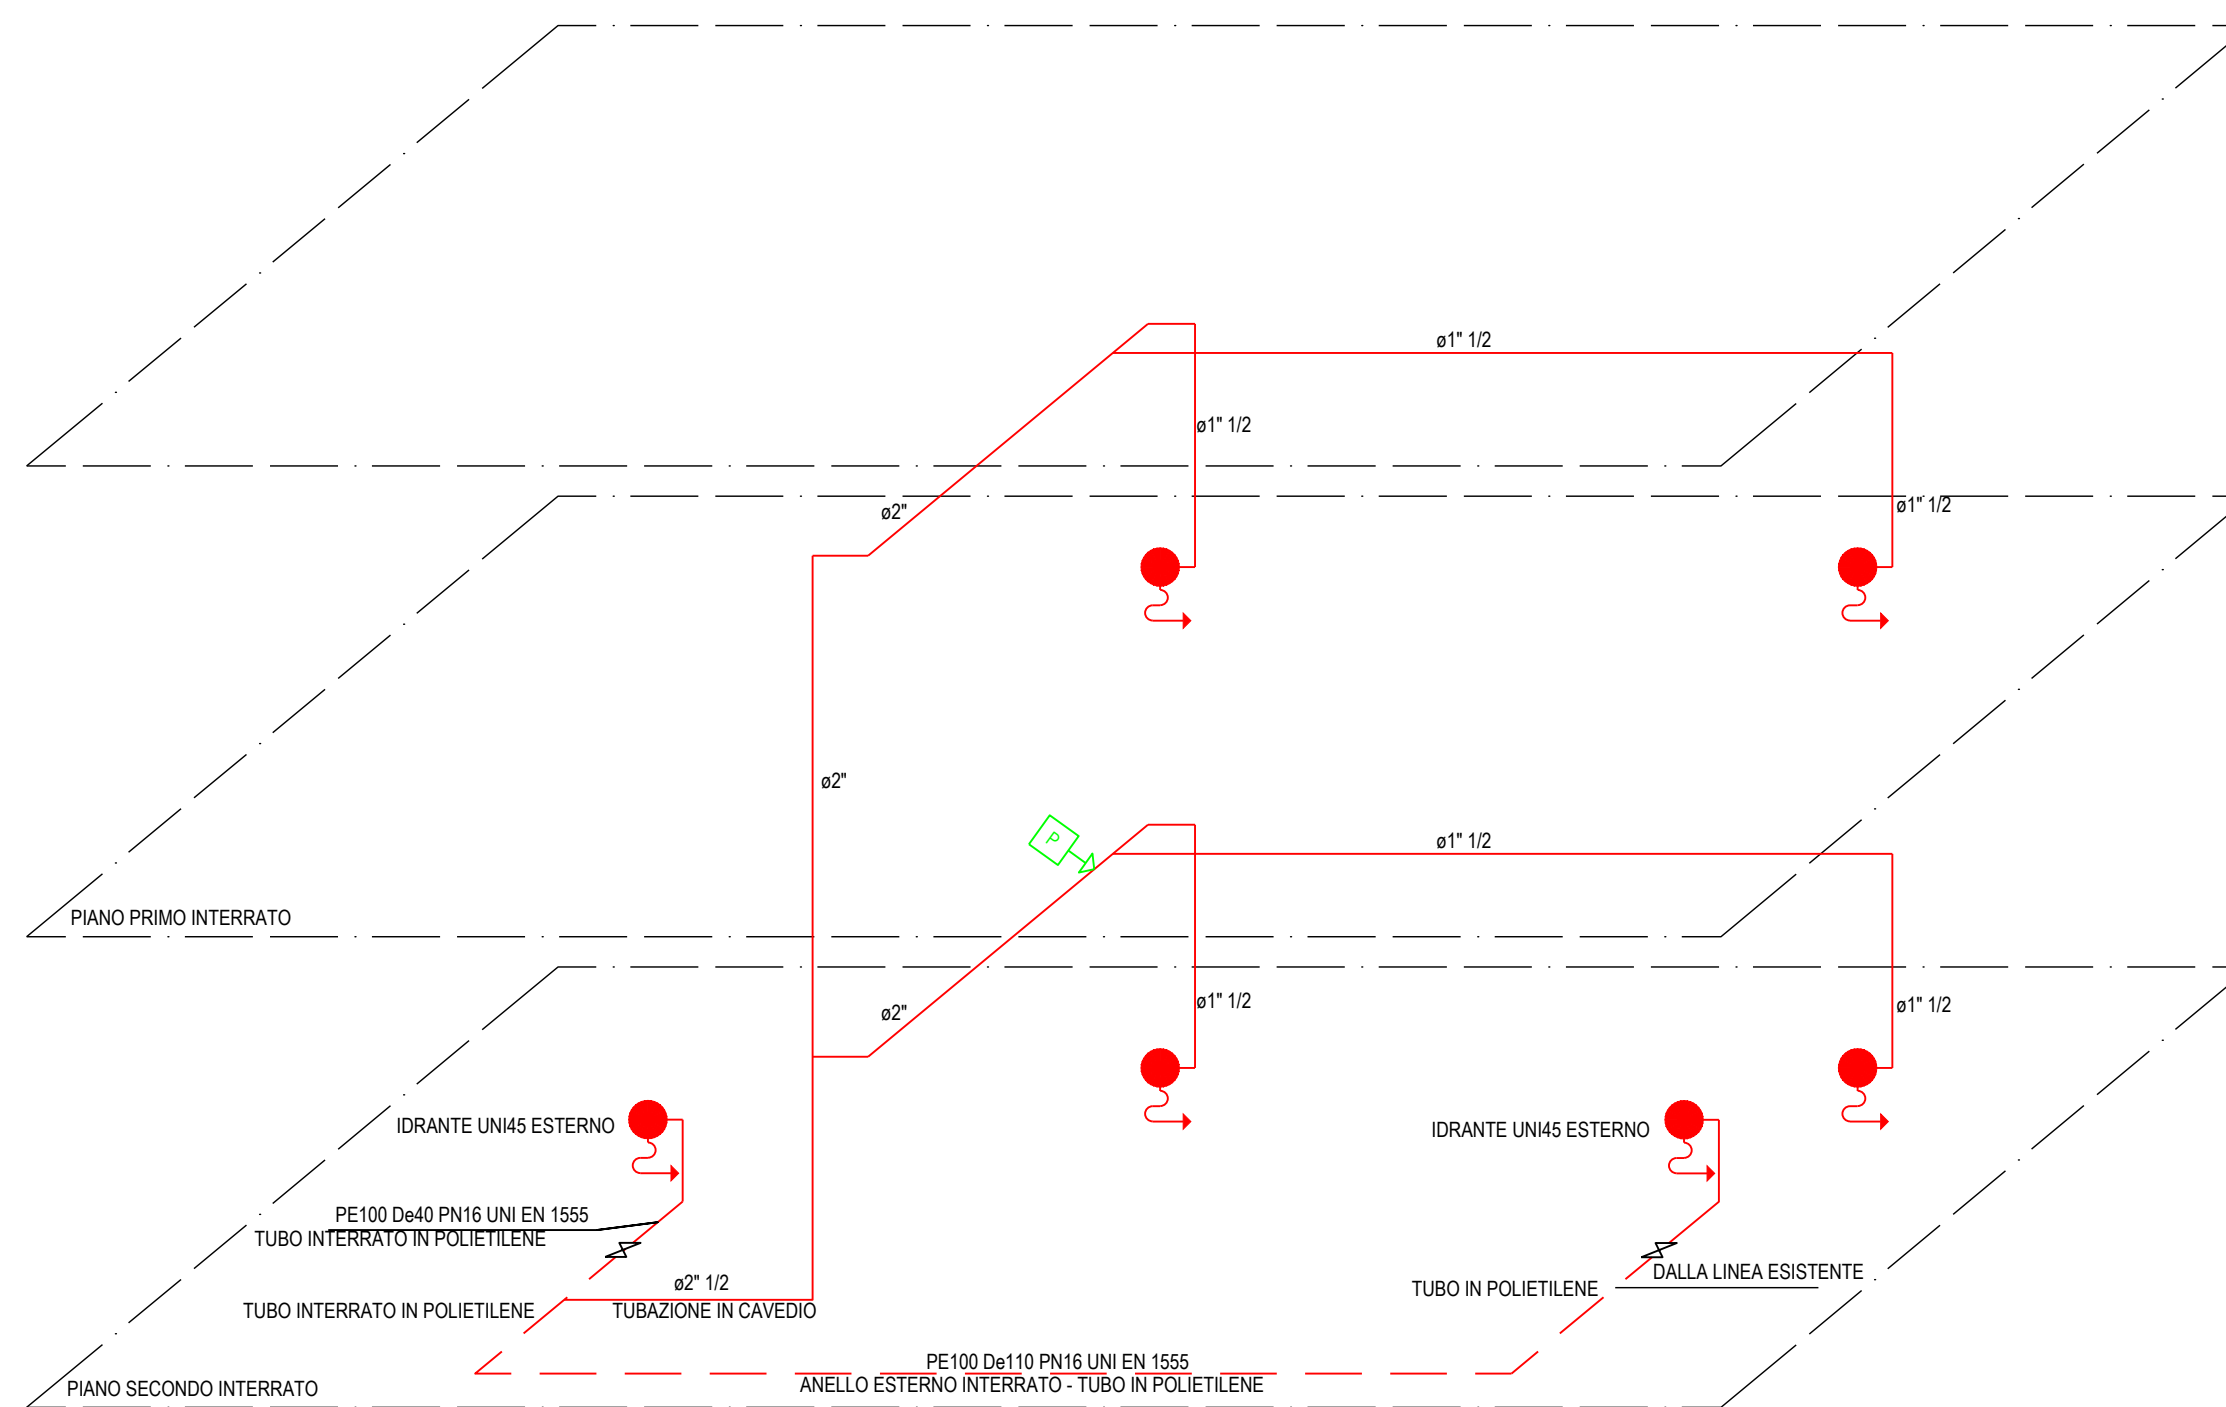

## PLANIMETRIA 1:200

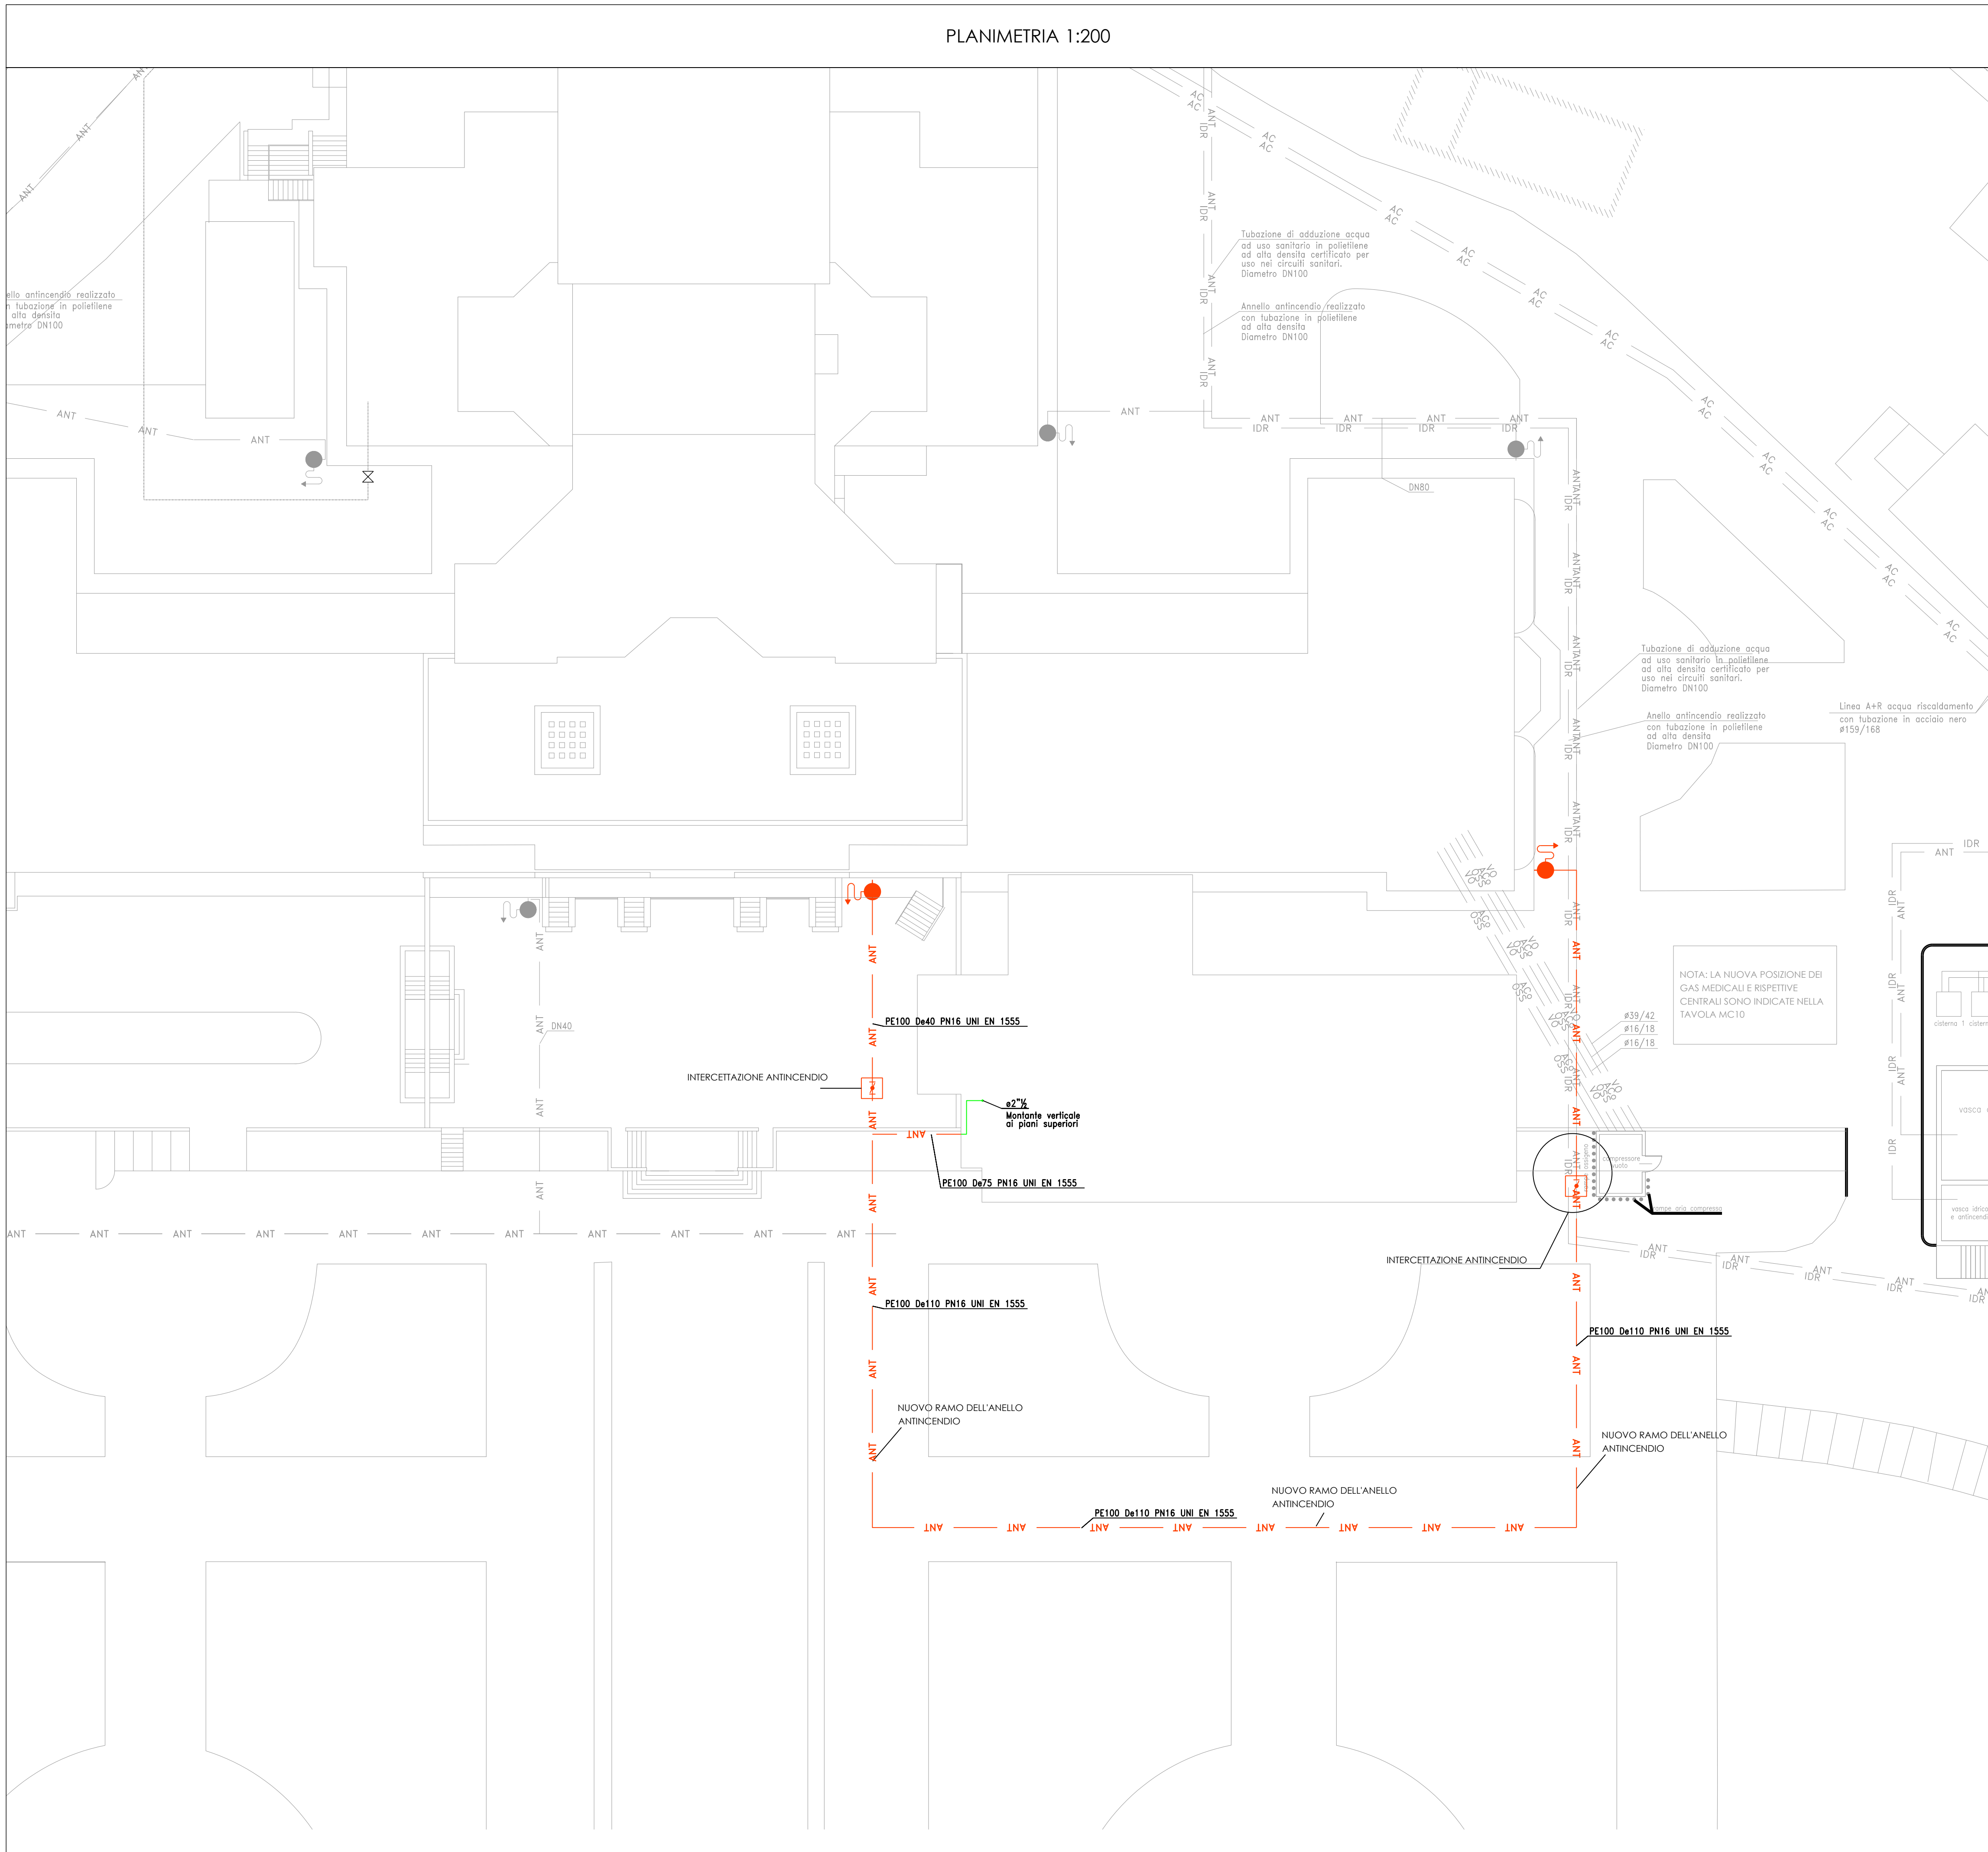

**MONTECATONE**  
REHABILITATION INSTITUTE S.p.A.

MONTECATONE REHABILITATION INSTITUTE S.p.a.  
Via Montecatone, 37 - 40026 Imola (BO)  
**Ampliamento e Riorganizzazione dell'Area Critica,  
Riqualficazioni Centrali Condizionamento e Collegamento  
diretto con il Parco  
PROGETTO AS-BUILT**





R.T.I.



**C.I.M.S. s.r.l.**  
COOPERATIVA INTERSETTORIALE MONTANA SASSOLO  
Via S. Allende n.39  
40021 Borgo Tossignano (Bo)  
tel. 0542 94110 - fax 0542 91501  
www.cims.it - cims@cims.it



|   |               |            |           |       |
|---|---------------|------------|-----------|-------|
| N | AGGIORNAMENTO | DATA       | DISEGNATO | VISTO |
| 3 |               |            |           |       |
| 2 | AGGIORNAMENTO | 28/02/2019 | RCA       | LC    |
| 1 | AGGIORNAMENTO | 26/10/2018 | RCA       | LC    |

|   |   |  |                                   |
|---|---|--|-----------------------------------|
| <p>IMPRESA ESECUTRICE</p>  <p>Idrotermica Casa-San-Casò - Via B. Bonazzi, 3 - Tortona (AL) - Tel. 0185/781911 - Fax 0185/782678 - e-mail: <a href="mailto:info@idrotermica.it">info@idrotermica.it</a></p> | <p><b>kiwa</b><br/>LABORATORI</p>  <p>***<br/>SISTEMI<br/>CERTIFICATI</p> <p>ALTA PRESSIONE<br/>SISTEMI<br/>SOLARI<br/>SISTEMI<br/>SOLARI<br/>SISTEMI<br/>SOLARI</p> | <p>DISIGNATO:<br/>Roberto Curt Amodeo</p>        | <p>TAVOLA:</p> <p><b>IT01</b></p> |
|   |   | <p>CONTROLLATO:<br/>Per.Ind. Enrico Valzania</p> |                                   |
|   |   | <p>APPROVATO:<br/>Dot.Ing. Riccardo Ciarallo</p> |                                   |

|        |   |
|--------|---|
| OPERA: | AMPLIAMENTO E RIORGANIZZAZIONE DELL'AREA CRITICA, RIQUALIFICAZIONI CENTRALI CONDIZIONAMENTO E COLLEGAMENTO DIRETTO CON IL PARCO |
|--------|---|

|          |   |
|----------|---|
| OGGETTO: | IMPIANTI MECCANICI<br>EMISSIONE AS-BUILT<br>PLANIMETRIA ESTERNA<br>INTERVENTI SU IMPIANTI ESISTENTI |
|----------|---|

|                    |           |                    |        |
|--------------------|-----------|--------------------|--------|
| FILE:              | COMMESSA: | DATA 1° EMISSIONE: | SCALA: |
| 533_IT01_AB_r2.dwg | 523       | 20/06/2018         | 1:200  |

Questo disegno è proprietà della Idrotermica Coop che tutelerà i propri diritti a termine di legge.

LICENZA  AUTOCAD '2016' - s/n 558-94929514