



PIANO PRIMO INTERRATO 1:100

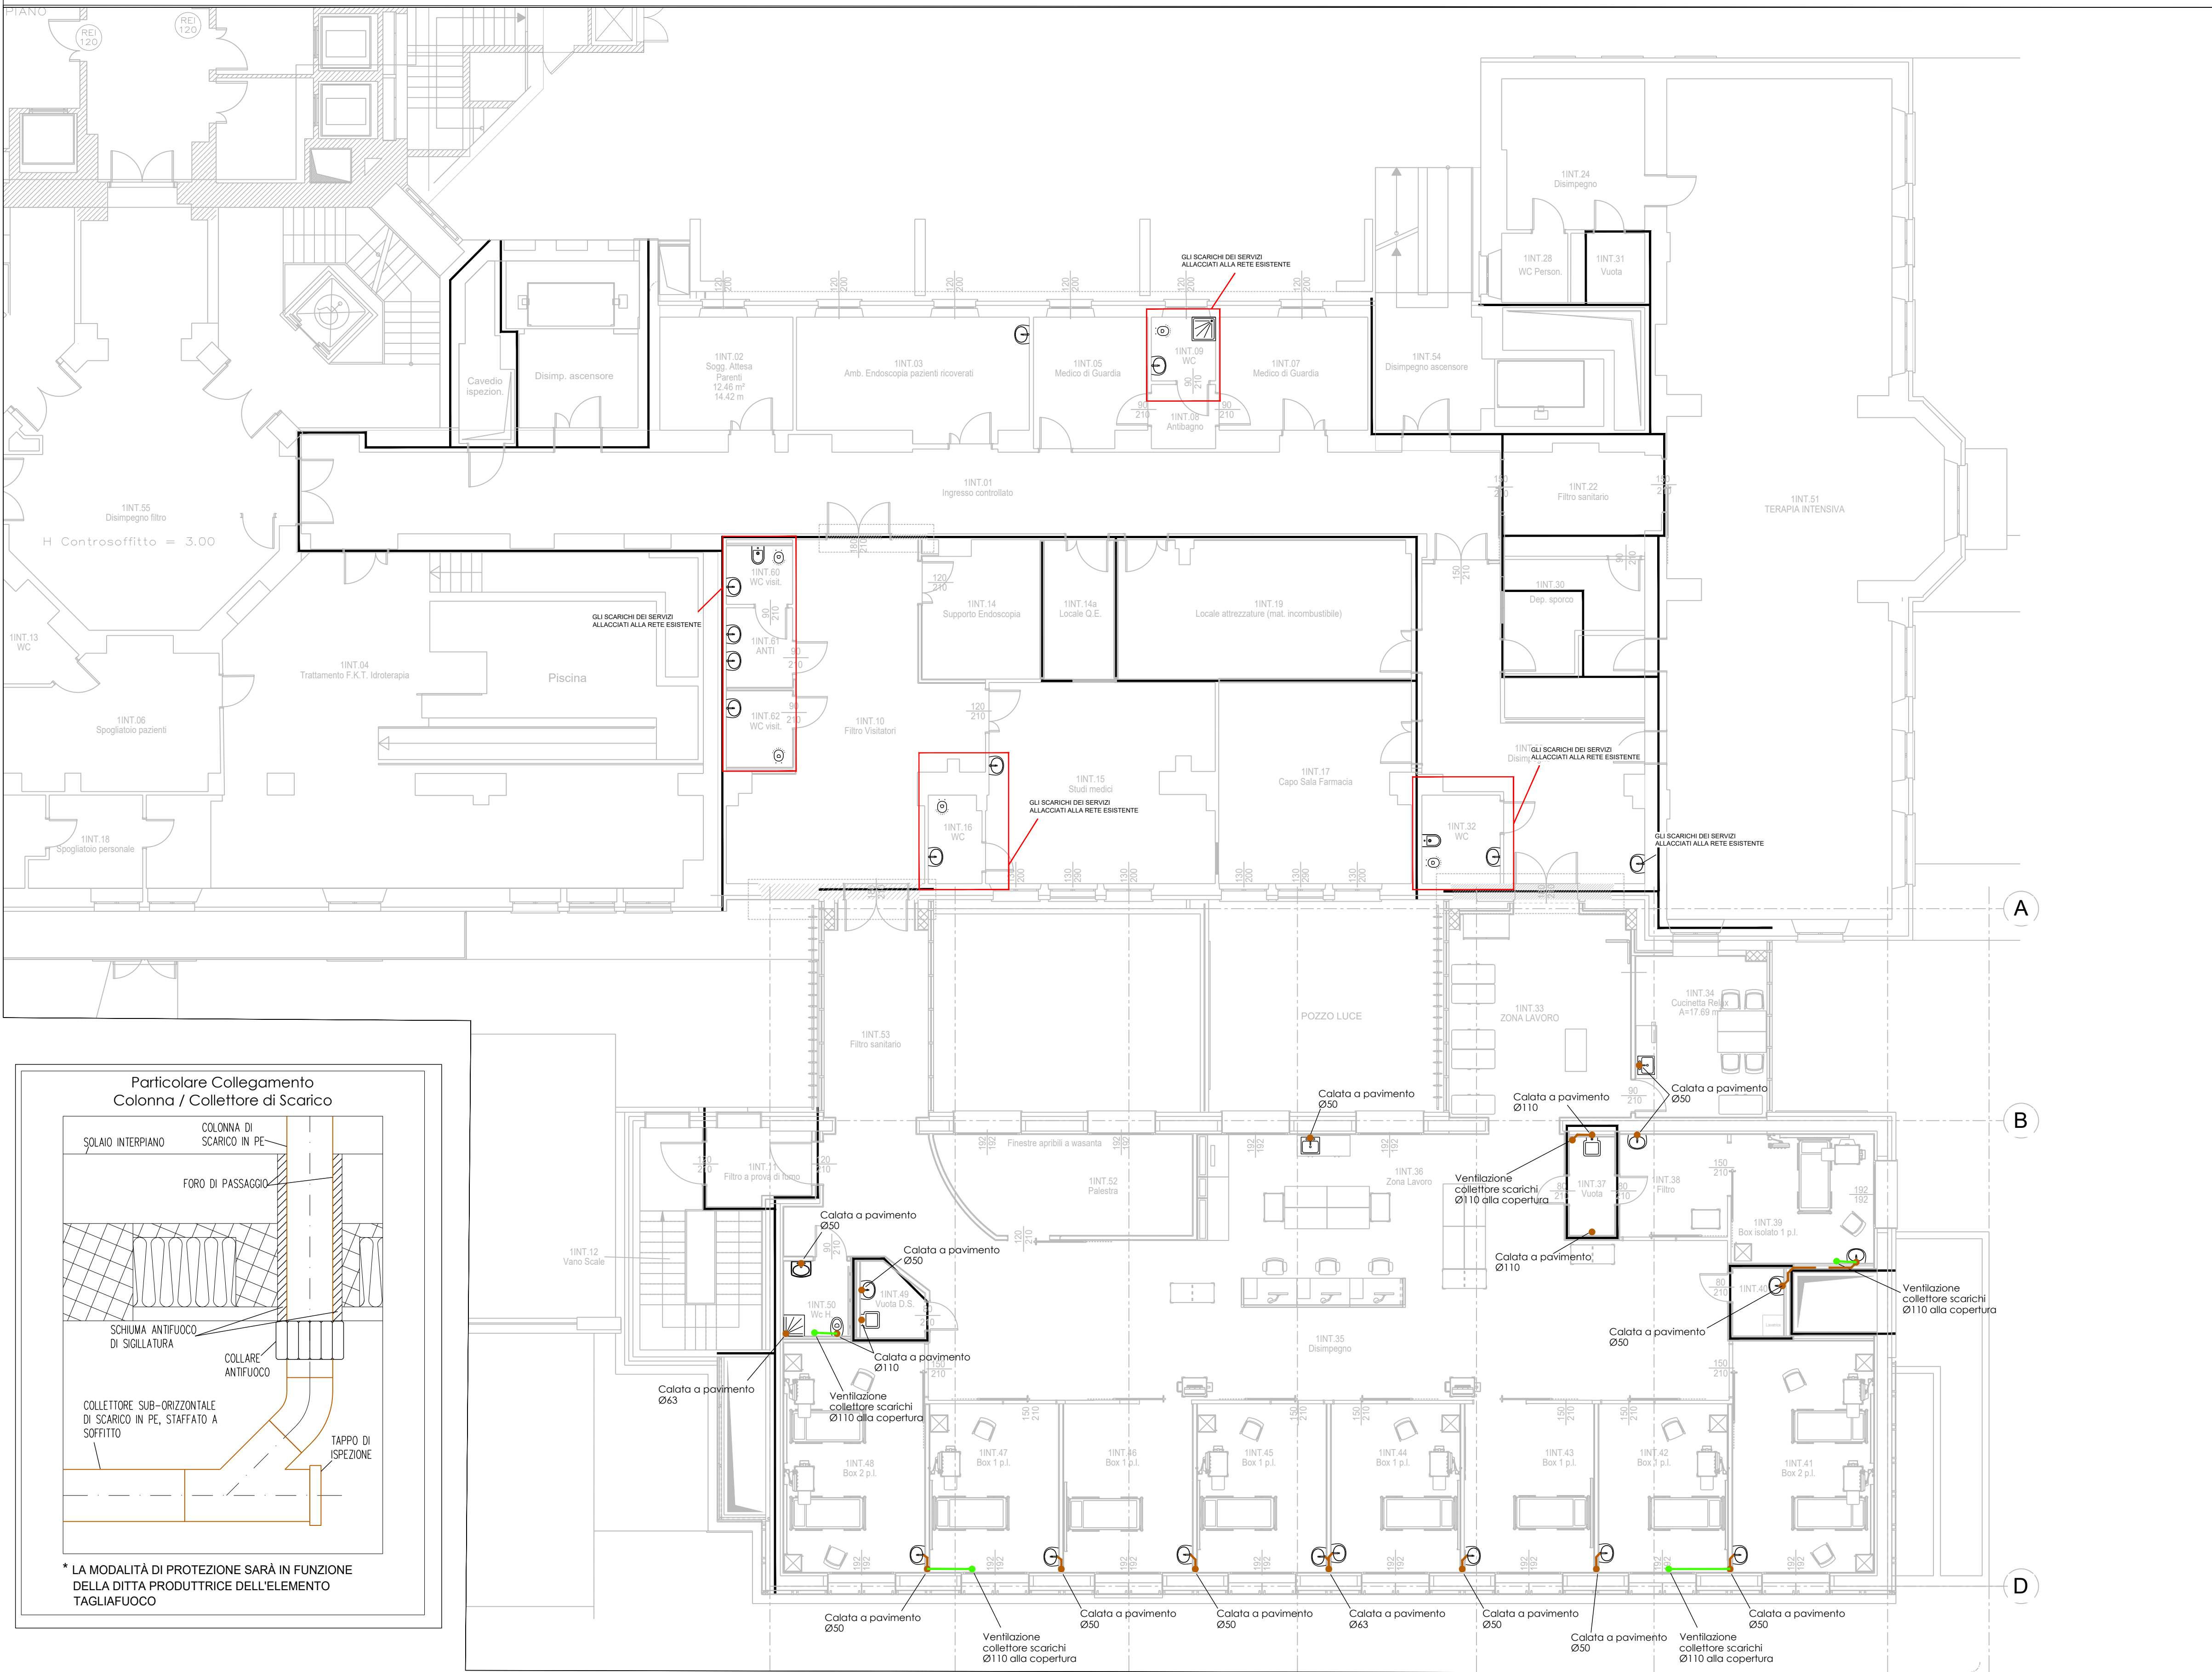

PIANO SECONDO INTERRATO 1:100

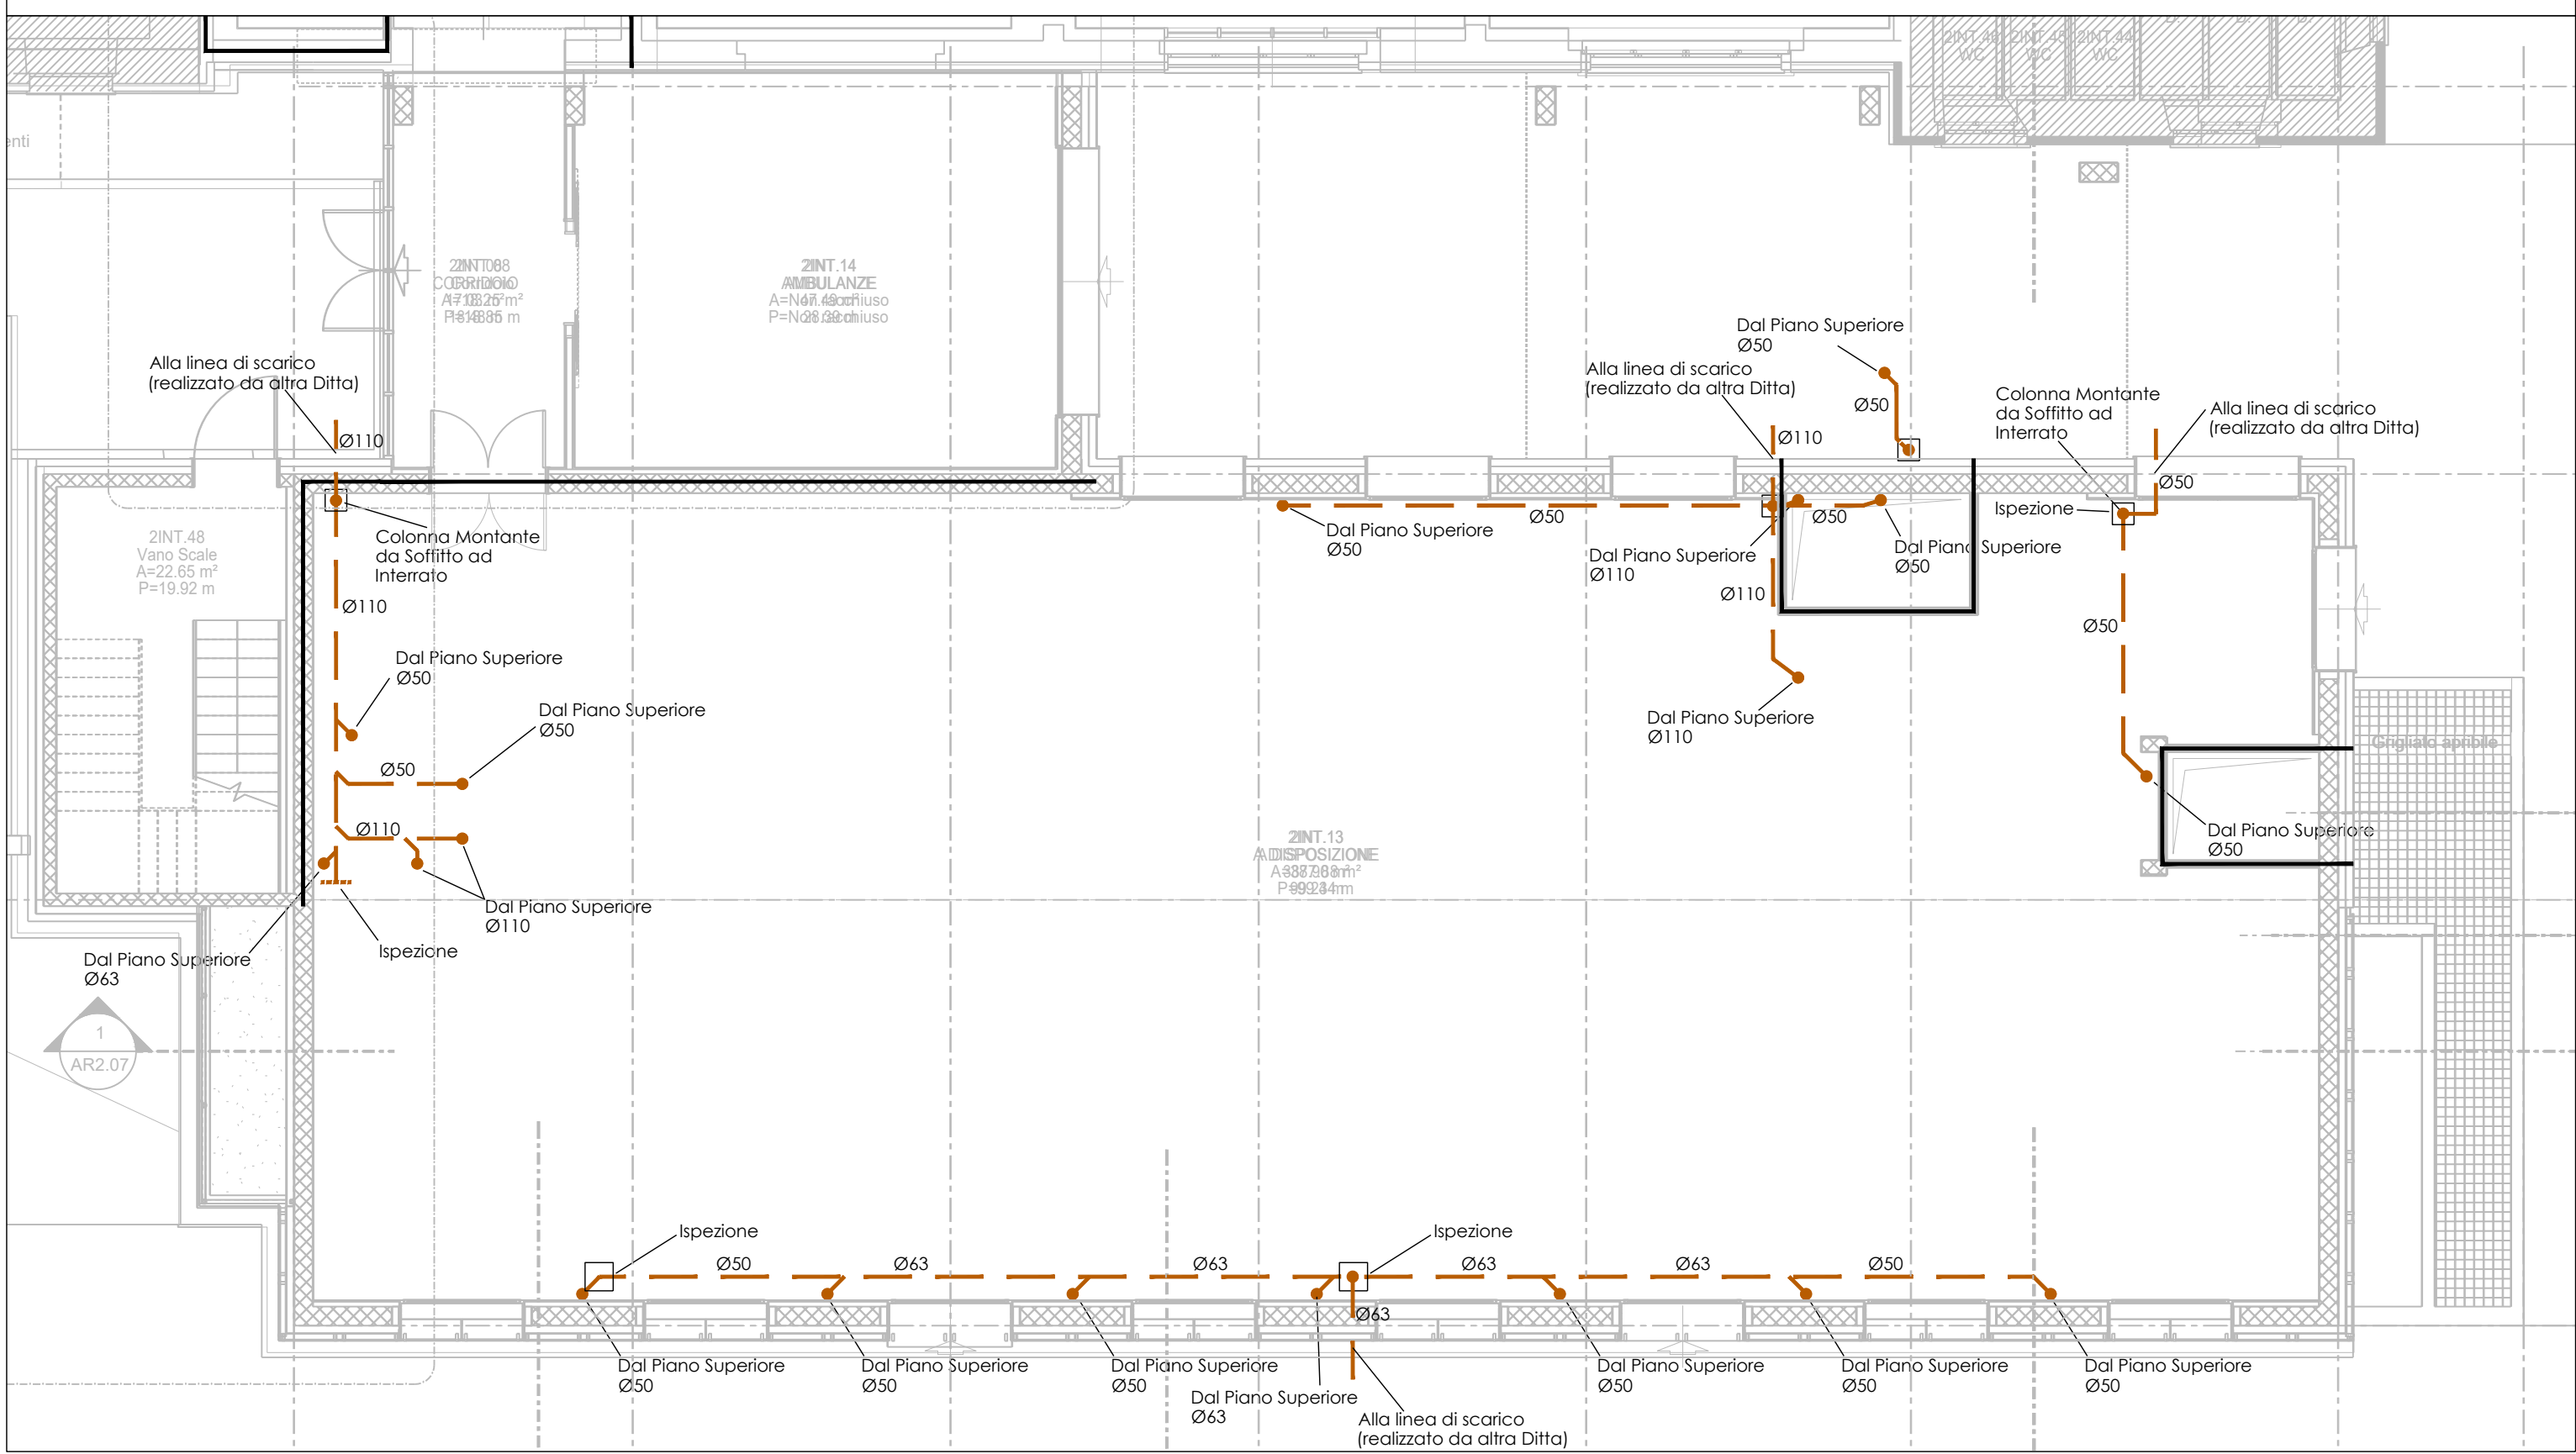

IMPIANTO IDRICO SANITARIO, E ANTINCENDIO		COD. EPU
	TUBO DI SCARICO ACQUE NERE IN P.E. SILENZIATO	T16.A20
	TUBO DI VENTILAZIONE SCARICHI IN PVC	T16.A11
	SCARICO A PAVIMENTO	T50.B1
	ELEMENTO TAGLIAFUOCO	T2.B10
	COLONNA DI SCARICO A SOLAIO CON ELEMENTO TAGLIAFUOCO	

LA PRESENTE TAVOLA GRAFICA E' VALIDA ESCLUSIVAMENTE PER GLI IMPIANTI MECCANICI

SERVIZIO SANITARIO REGIONALE
EMILIA-ROMAGNA
Istituto di Montecatone
Ospedale di riabilitazione

MONTECATONE
REHABILITATION INSTITUTE S.p.A.

MONTECATONE REHABILITATION INSTITUTE S.p.a.
Via Montecatone, 37 - 40026 Imola (BO)
Ampliamento e Riorganizzazione dell'Area Critica,
Riqualficazioni Centrali Condizionamento e Collegamento
diretto con il Parco
PROGETTO AS-BUILT



R.T.I.



C.I.M.S. s.r.l.
CORPORATIVA RETE REGIONALE IMPIANTI SANITARI
Via S. Andrea n. 39
40021 Borgo Tossignano (BO)
Tel. 0542 94110 - Fax 0542 91501
www.cims.it - cims@cims.it



N	AGGIORNAMENTO	DATA	DISEGNATO	VISTO
3				
2	AGGIORNAMENTO	28/02/2019	BCA	LC
1	AGGIORNAMENTO	26/10/2018	BCA	LC

	IMPRESA ESECUTRICE	DISEGNATO: Roberto Curt Amodeo	TAVOLA: IT05
	CONTROLLATO: Per. Ind. Enrico Valzania		
	APPROVATO: Dott. Ing. Riccardo Ciarallo		

OPERA: AMPLIAMENTO E RIORGANIZZAZIONE DELL'AREA CRITICA, RIQUALIFICAZIONI CENTRALI CONDIZIONAMENTO E COLLEGAMENTO DIRETTO CON IL PARCO

OGGETTO: IMPIANTI MECCANICI
EMISSIONE AS-BUILT
PIANO PRIMO - SECONDO E TERZO INTERRATO
IMPIANTO DI SCARICO

FILE: 523_IT05_AB_r2.dwg COMMESSA: 523 DATA 1° EMISSIONE: 20/06/2018 SCALA: ///

Questa disegno e' proprietà della Idrotecnica Coop che tutela i propri diritti a termine di legge
LICENZA AUTOCAD 2016 - s/n 558-94929514