COMUNE DI BOLOGNA

SERVIZIO SANITARIO REGIONALE EMILIA-ROMAGNA
Azienda Unità Sanitaria Locale di Bologna
Istituto delle Scienze Neurologiche
Istituto di Ricovero e Cura a Carattere Scientifico
Dipartimento Tecnico Patrimoniale
Area Manutenzione Straordinaria

CONSEGNA	VERIFICA/VALIDAZIONE/APPROVAZIONE
DATA E PROT.	DATA E PROT.

TIMBRO E FIRME DI ATTESTAZIONE DELLA VERIFICA/VALIDAZIONE

RISTRUTTURAZIONE MONOBLOCCO
OSPEDALE MAGGIORE
ALA LUNGA PIANI 08 - 09
PROGETTO ESECUTIVO

SPAZIO RISERVATO PER APPROVAZIONE TITOLO EDILIZIO

PROGETTO ARCHITETTONICO Ing. Francesco Maria Francavilla	PROGETTO STRUTTURALE	PROPRIETA' AZIENDA USL DI BOLOGNA DELEGATO CON DELIBERA N. 1 DEL 03/01/2013 IL COORDINATORE DELL'AREA DIPARTIMENTALE TECNICA (Ing. Francesco Rainaldi)
PROGETTO IMPIANTI ELETTRICI Ing. Davide Canarini	PROGETTO IMPIANTI MECCANICI P.I. Giovanni Bonfiglioli	DIREZIONE GENERALE Dott. Francesco Ripa di Meana
COORDINATORE SICUREZZA FASE PROGETTAZIONE Geom. Ilario Messa	COORDINATORE SICUREZZA FASE ESECUZIONE	RESPONSABILE DEI Servizi Progettazione Edile e Ambientale Ing. Franco Emiliani RESPONSABILE PROCEDIMENTO Dott. Ing. Francesco Rainaldi
		COLLABORATORI/ESTENSORI Arch. Rossella Nigro Imperiale Geom. Erica Forlani

PRESIDIO	**OSPEDALE MAGGIORE**	CODICE EDIFICIO	
EDIFICIO	**ALA LUNGA**		**H-AL**
PIANO		DIREZIONE LAVORI	
ELABORATO	**PROGETTO: ABACO INFISSI ESTERNI PROSPETTO NORD**	CODICE PROG.	**PE H-AL**
		ELAB. N.	**AR 25**

ARCHIVIO USL N.	DATA	SCALA: 1:10	RESPONSABILE AMMINISTRATIVO	AGGIORNAMENTO
	GIUGNO 2013		Dott.ssa Sara Capizzi	1 FEBBRAIO 2014 3
ARCHIVIO N.	FILE:		MODO1 Pro|BIT ADT Rev. 9.0 del 01/03/2013	2 MAGGIO 2014 4

Caratteristiche tecniche principali:
-Caratteristiche complessive:
-Massima trasmittanza termica dell'infisso: Uw ≤ 1,8 W/mq K
-Minimo isolamento acustico dell'infisso (indice di valutazione in opera): R'w ≥ 45 dB
- Caratteristiche vetro
- Massima trasmittanza termica Ug = 1,1 W/mq K
- Minimo isolamento acustico (indice di valutazione in opera): R'w ≥ 50 dB
-CHIAVE UNIVERSALE con nottolino uguale a quello dei piani 10-11-12
- Tolleranze ± 5mm

NOTA 1:
In progetto al COD 1.B.H2.11 è compresa la revisione completa dei 2 infissi (P8 e P9) facciata NORD in adiacenza alla Torre di Sicurezza.
NOTA 2:
Per i dettagli di posa dei falsi telai e dei bancali si veda la TAV. ABACO CAPPOTTI

TIPO: FE1 – Prospetto NORD 01
COD. 1.B.H2.4 + 1.B.H4.10÷ 1.B.H4.11 + 1.B.H4.14 + 1.B.H4.9

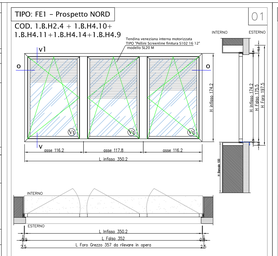

Infisso esterno	Infisso interno	(vista dall' esterno)

TIPO L*H	PA.TETTUCCI	PATTO	QUANTITÀ	MURO	FISSAGGIO	ACCESSORI	PIANO
3570 x 1975	3520 x 1755	3502 x 1742	10		AUTOFIL.		8°
3570 x 1975	3520 x 1755	3502 x 1742	10		AUTOFIL.		9°

PROFILO	TIPO SCHUCO UT 2 antiloc AWS 70 HI	COLORE	RAL 9032 s1
MANIGLIA	NO	SERRATURA a chiave	SC sostituito di sicurezza
CRESPONSINE	SC normale	VETRO	55.2/15 + camera 20 con tenditela + 44.2
RIVESTIMENTO in lamiera	in alluminio RAL 60327 s.1	CHIUDIPORTA AEREO	NO
ZANZARIERA	NO	PERSIANA	NO
CORAZZINA a distanza	NO	FALSOTELAIO	70x compilazione: metallico con 3 lati
Note: ACCESSORI colore NERO			a° lato in compensato marino

TIPO: FE2 – Prospetto NORD 02
COD. 1.B.H2.4 + 1.B.H4.10÷ 1.B.H4.11 + 1.B.H4.14 + 1.B.H4.9

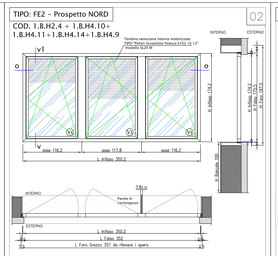

Infisso esterno	Infisso interno	(vista dall' esterno)

TIPO L*H	PA.TETTUCCI	PATTO	QUANTITÀ	MURO	FISSAGGIO	ACCESSORI	PIANO
3570 x 1975	3520 x 1755	3502 x 1742	3		AUTOFIL.		8°
3570 x 1975	3520 x 1755	3502 x 1742	3		AUTOFIL.		9°

PROFILO	TIPO SCHUCO UT 2 antiloc AWS 70 HI	COLORE	RAL 9032 s1
MANIGLIA	NO	SERRATURA a chiave	SC sostituito di sicurezza
CRESPONSINE	SC normale	VETRO	55.2/15 + camera 20 con tenditela + 44.2
RIVESTIMENTO in lamiera	in alluminio RAL 60327 s.1	CHIUDIPORTA AEREO	NO
ZANZARIERA	NO	PERSIANA	NO
CORAZZINA a distanza	NO	FALSOTELAIO	70x compilazione: metallico con 3 lati
Note: ACCESSORI colore NERO			a° lato in compensato marino

TIPO: FE3 – Prospetto NORD 03
COD. 1.B.H2.4 + 1.B.H4.10÷ 1.B.H4.11 + 1.B.H4.14 + 1.B.H4.9

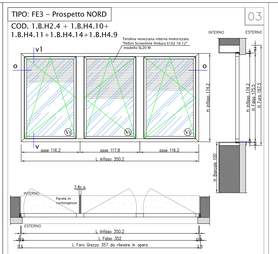

Infisso esterno	Infisso interno	(vista dall' esterno)

TIPO L*H	PA.TETTUCCI	PATTO	QUANTITÀ	MURO	FISSAGGIO	ACCESSORI	PIANO
3570 x 1975	3520 x 1755	3502 x 1742	2		AUTOFIL.		8°
3570 x 1975	3520 x 1755	3502 x 1742	2		AUTOFIL.		9°

PROFILO	TIPO SCHUCO UT 2 antiloc AWS 70 HI	COLORE	RAL 9032 s1
MANIGLIA	NO	SERRATURA a chiave	SC sostituito di sicurezza
CRESPONSINE	SC normale	VETRO	55.2/15 + camera 20 con tenditela + 44.2
RIVESTIMENTO in lamiera	in alluminio RAL 60327 s.1	CHIUDIPORTA AEREO	NO
ZANZARIERA	NO	PERSIANA	NO
CORAZZINA a distanza	NO	FALSOTELAIO	70x compilazione: metallico con 3 lati
Note: ACCESSORI colore NERO			a° lato in compensato marino

DETTAGLIO MONTAGGIO SU MURATURA

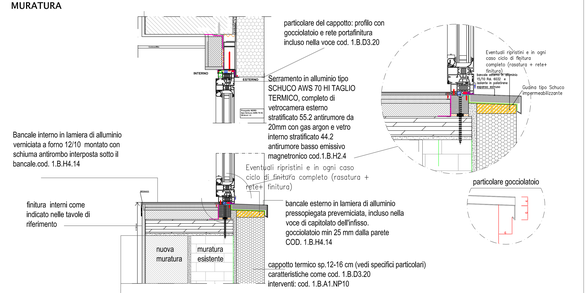

muratura di nuova realizzazione in blocchi di laterizio alleggerito tipo POROTHERM 38-25/23,8 T, irrigidito nello spessore della muratura con traliccio tipo MURFOR ogni 3 corsi di malta.
La muratura sarà giuntata al contatto con i pilastri esistenti, con giunto semplicemente stilato e rifinito a malta. Non sarà creata alcuna continuità della muratura di nuova realizzazione con i pilastri esistenti in senso orizzontale
cod. 1.B.C1.6

SEZIONE IN CORRISPONDENZA DELLA PARETE ESISTENTE (stato di fatto: infissi a tutta altezza)

PARTICOLARE PORTE -FINESTRA ESISTENTI AI PIANI 8 E 9

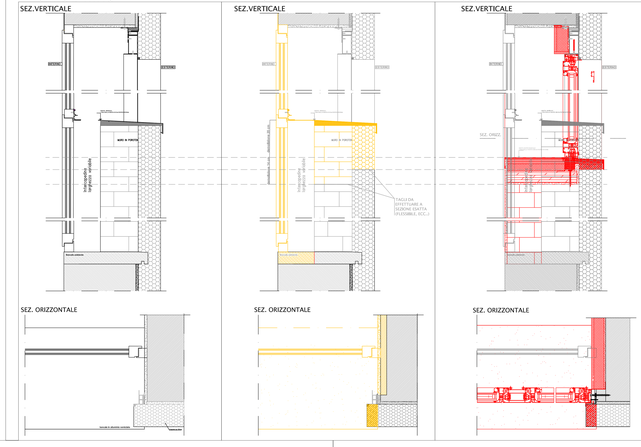

Sezione Verticale V1 –V

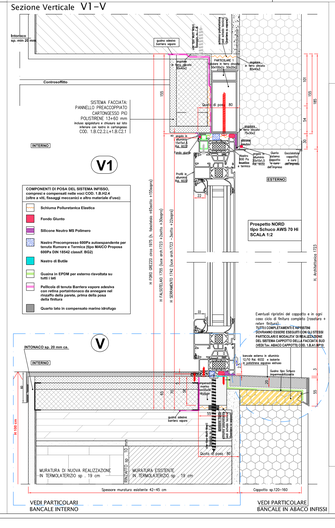

Sezione Orizzontale O–O

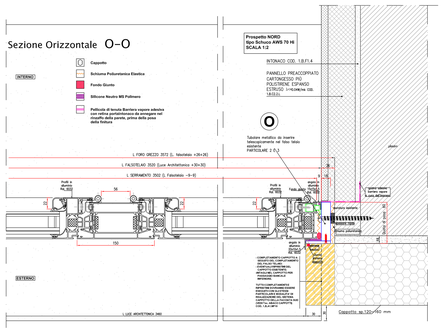

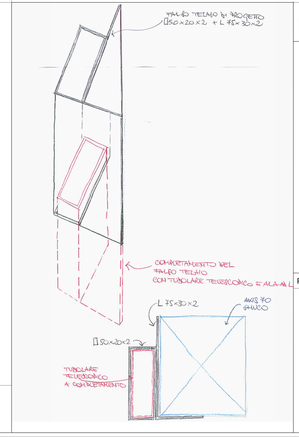

NOTA GENERALE: le quote di demolizione sono da intendersi come indicative e da verificare in opera in funzione della corretta posa degli infissi in coerenza con quanto già realizzato ai piani superiori

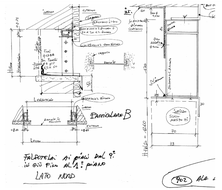

PARTICOLARE 1:
Falsotelaio e lattonerie esistenti al piano 8 e 9 – sezione
NOTA: lattonerie da rimuovere e realizzare ex-novo come da sezioni di progetto

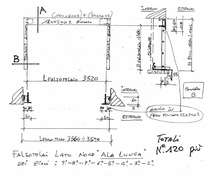

PARTICOLARE 2:
Falsotelaio esistente al piano 8 e 9 – fronte
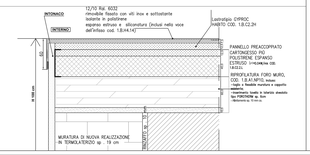
PARTICOLARE BANCALE INTERNO DELL'INFISSO