


PIANO TERRA

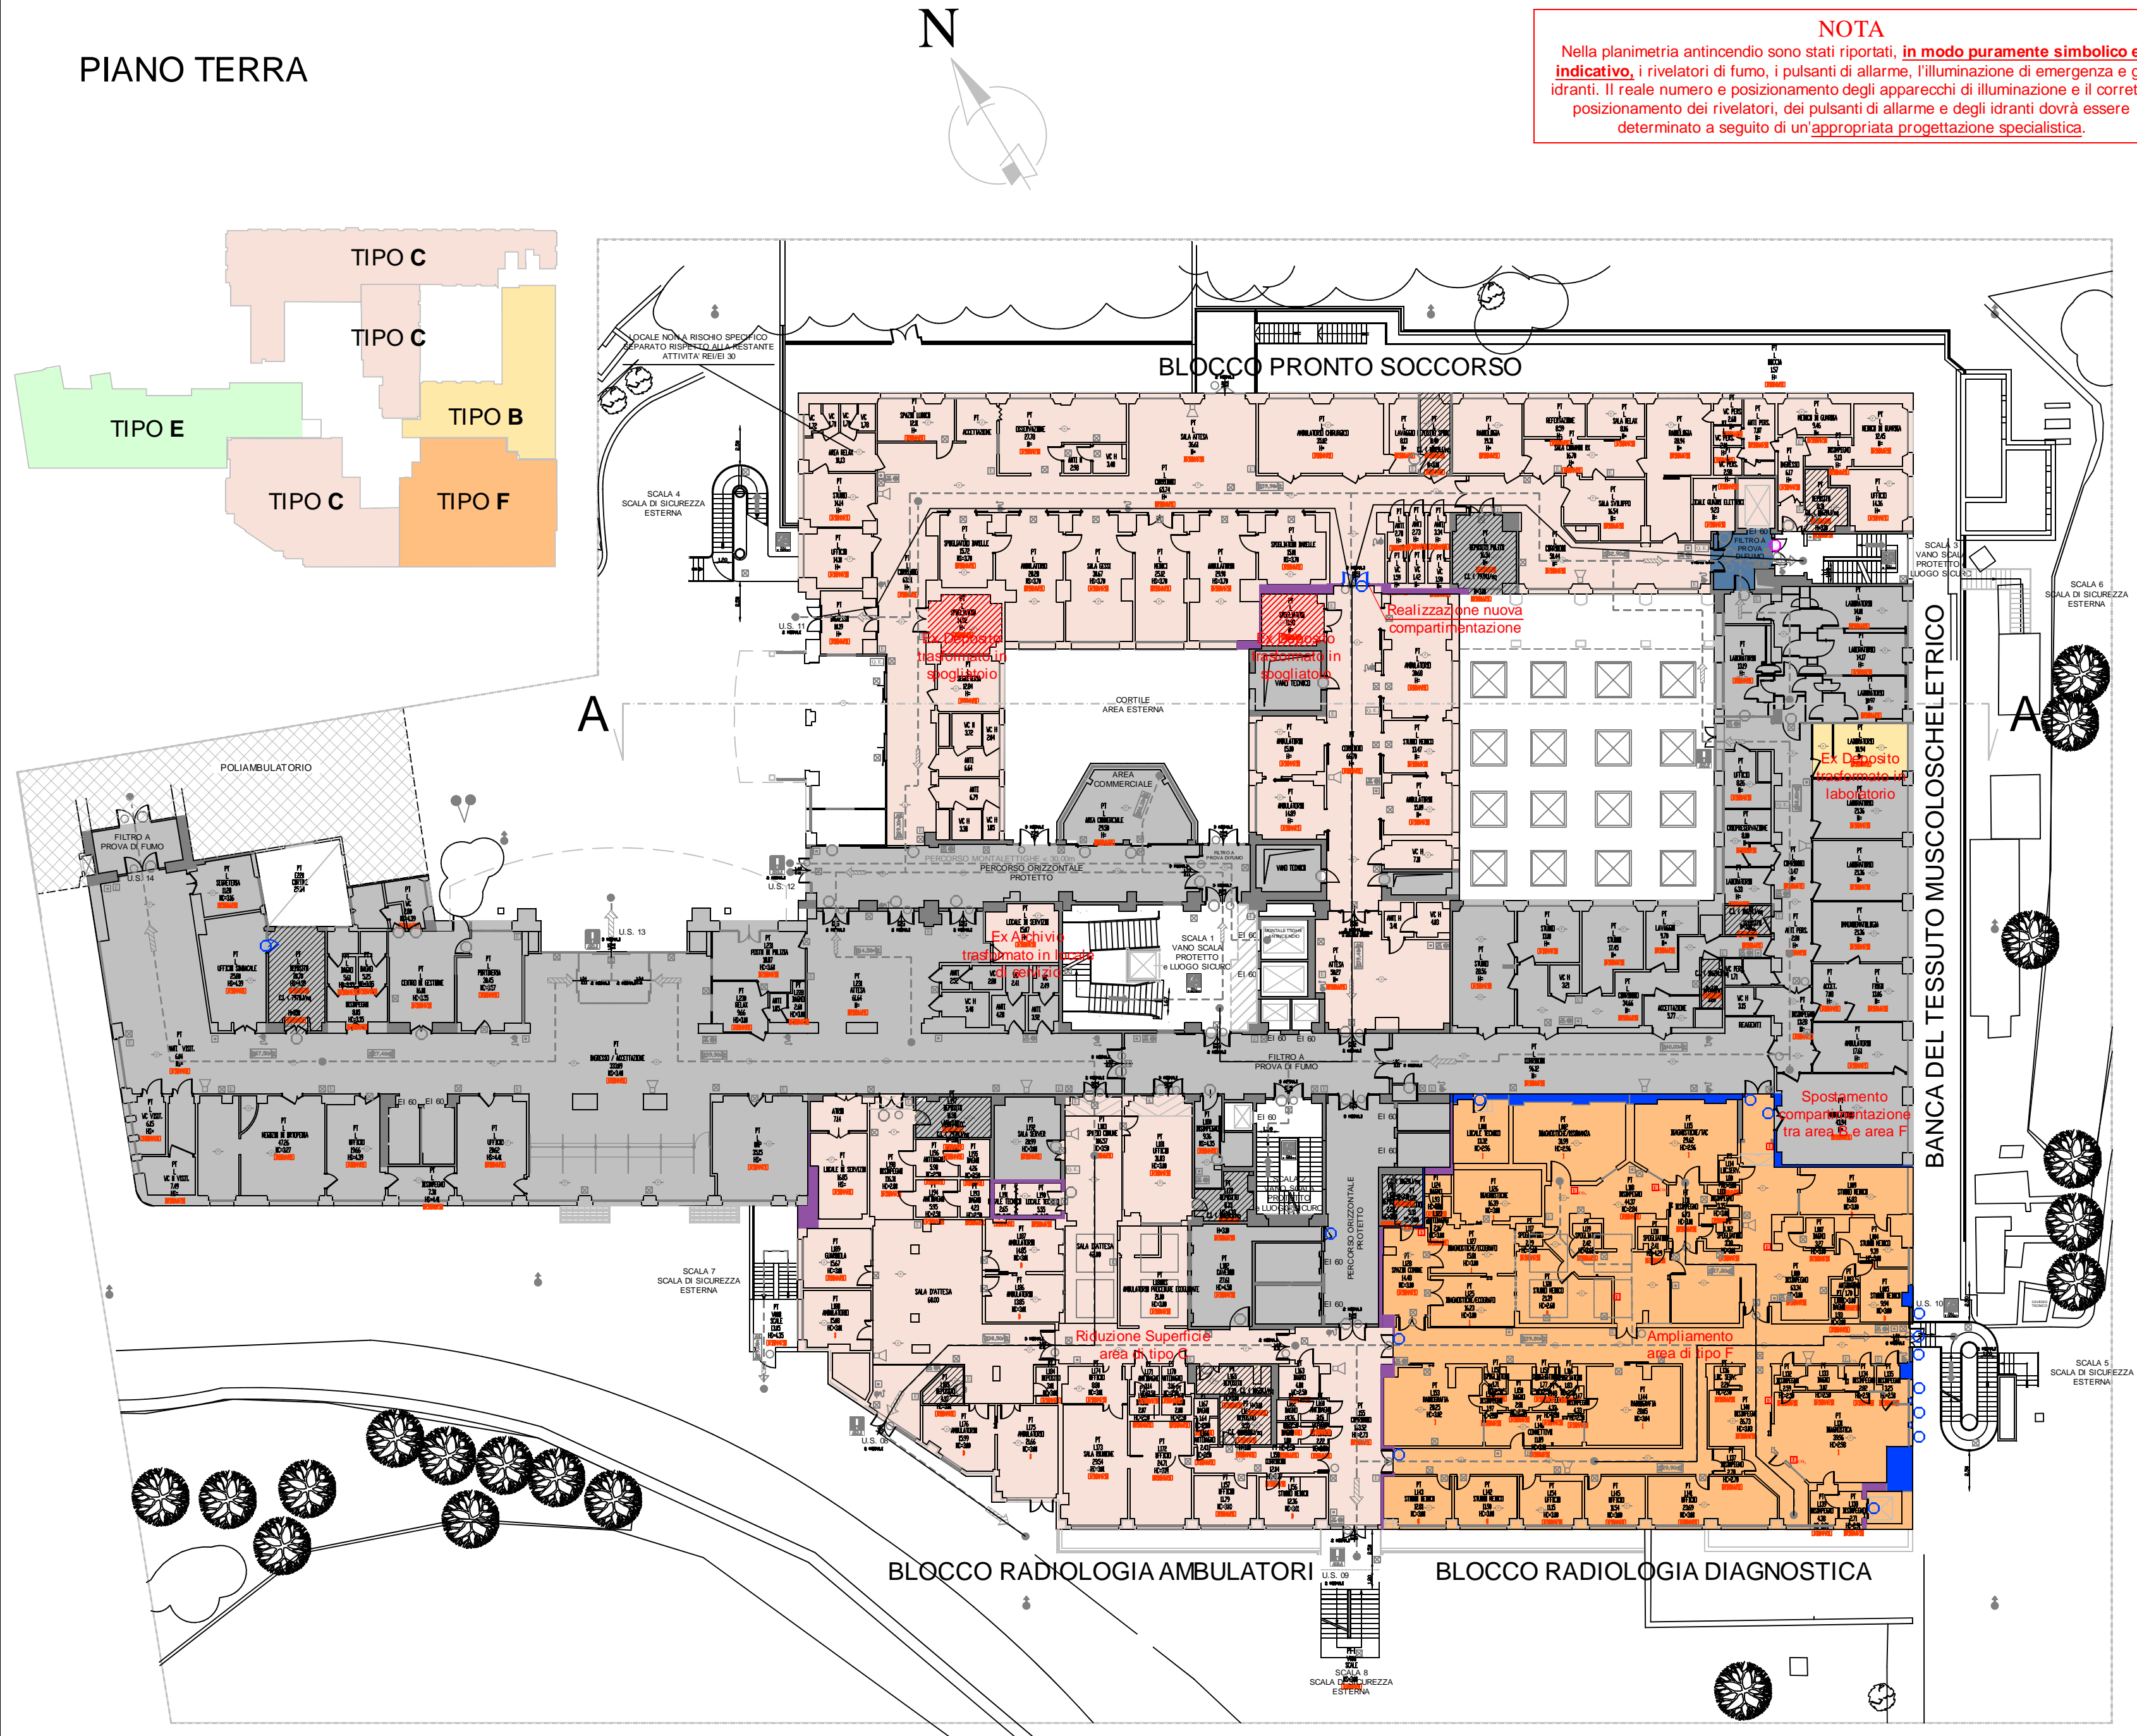

NOTA
Nella planimetria antincendio sono stati riportati, **in modo puramente simbolico e indicativo**, i rivelatori di fumo, i pulsanti di allarme, l'illuminazione di emergenza e gli idranti. Il reale numero e posizionamento degli apparecchi di illuminazione e il corretto posizionamento dei rivelatori, dei pulsanti di allarme e degli idranti dovrà essere determinato a seguito di un'adeguata progettazione specialistica.

LEGENDA			
AREE STRUTTURE SANITARIE 68.5.C			
	TIPO A : C.T. E GRUPPI ELETTROGENI		PERCORSO DI USCITA ORIZZONTALE
	TIPO B : LABORATORI ANALISI E RICERCA		PERCORSO DI USCITA VERSO IL BASSO
	TIPO C : POLIAMBULATORI		PERCORSO DI USCITA VERSO L'ALTO
	TIPO D1 : AREE DESTINATE A RICOVERO		ESODO
	TIPO D2 : AREE ADIBITE AD UNITÀ SPECIALI (SALE OPERATORIE, TERAPIA INTENSIVA, RIANIMAZIONE,...)		ESODO PROGRESSIVO
	TIPO E : UFFICI, SALE RIUNIONI, BAR		PORTE EI 60
	TIPO F : AREE CONTENENTI APPARECCHIATURE AD ELEVATA TECNOLOGIA		PORTE EI 120
	AREE A RISCHIO SPECIFICO		ELEMENTO DI APERTURA DOTATI DI MANIGLIONI MARCATI CE - conforme alla UNI 1125
	PERCORSO ORIZZONTALE PROTETTO		STRUTTURE SEPARANTI R-EI 30
	DISIMPEGNO		STRUTTURE SEPARANTI R-EI 60
	FILTRI A PROVA DI FUMO		STRUTTURE SEPARANTI R-EI 90
	AREE APPROVATE CON PARERE FAVOREVOLE CONDIZIONATO IL 27/10/2016		STRUTTURE SEPARANTI R-EI 120
	NON OGGETTO DI MODIFICHE SOSTANZIALI		
	ATTIVITÀ PRECEDENTEMENTE APPROVATE O AUTORIZZATE		
	ESTINTORE conforme al D.M. 07.05.2005		ESTINTORE ad ANIDRIDE CARBONICA - conforme al D.M. 07.05.2005
	ESTINTORE CARRELLATO conforme al D.M. 07.05.2005		ESTINTORE CARRELLATO conforme al D.M. 07.05.2005
	IDRANTI A MURO UNI 45		IDRANTI SOPRASUOLO UNI 70
	ATTACCO MOTOPOMPA VV.FF.		ALLARME MANUALE ANTINCENDIO
	TARGA OTTICO/ACUSTICA ALLARME		DISPOSITIVO DI ALLARME ACUSTICO
	ILLUMINAZIONE DI EMERGENZA		RILEVATORI DI FUMO PUNTIFORMI
LA CARTELLONISTICA DOVRA' ESSERE CONFORME AL D.LGS. 81/08 TITOLO V, ALLA UNI 7543 E ALLA UNI EN ISO 7010.			

Comune di Bologna

PROVINCIA DI BOLOGNA

DESCRIZIONE DEI LAVORI

ELABORATI GRAFICI DELLA

VALUTAZIONE DI CONFORMITÀ PER MODIFICHE SOSTANZIALI

DELL'OSPEDALE ORTOPEDICO RIZZOLI DI BOLOGNA

Via Pupilli n.1 - Bologna

ATTIVITA' SOGGETTA N. 68

PRATICA VVF N. 16500

Per il Direttore generale
Dott. MARIO CAVALLI:
Dott. Ing. LUCINA MASTROIANNI

Direttore Servizio Patrimonio Attività Tecniche
Dott. Ing. LUCINA MASTROIANNI

SERVIZIO SANITARIO REGIONALE
EMILIA ROMAGNA
Istituto Ortopedico Rizzoli di Bologna
Istituto di ricovero e cura a carattere scientifico

IL TECNICO:

Dott. Ing. Andrea Luppi
Iscritto all'Ordine Ingegneri della provincia di Bologna n°7019/A
Legge 818/1984 n° 500701900681
• E-MAIL: ing.luppi@idstudio.it
• Cell. 3475638968 - Tel. 051/461273
• Fax 051/0822737
• P.IVA/ C.F. 03542621200

DATA: 12/2018

OGGETTO:

EDIFICIO MONOBLOCCO
PIANTA PIANO TERRA

SCALA: 1:200

TAVOLA:

F3