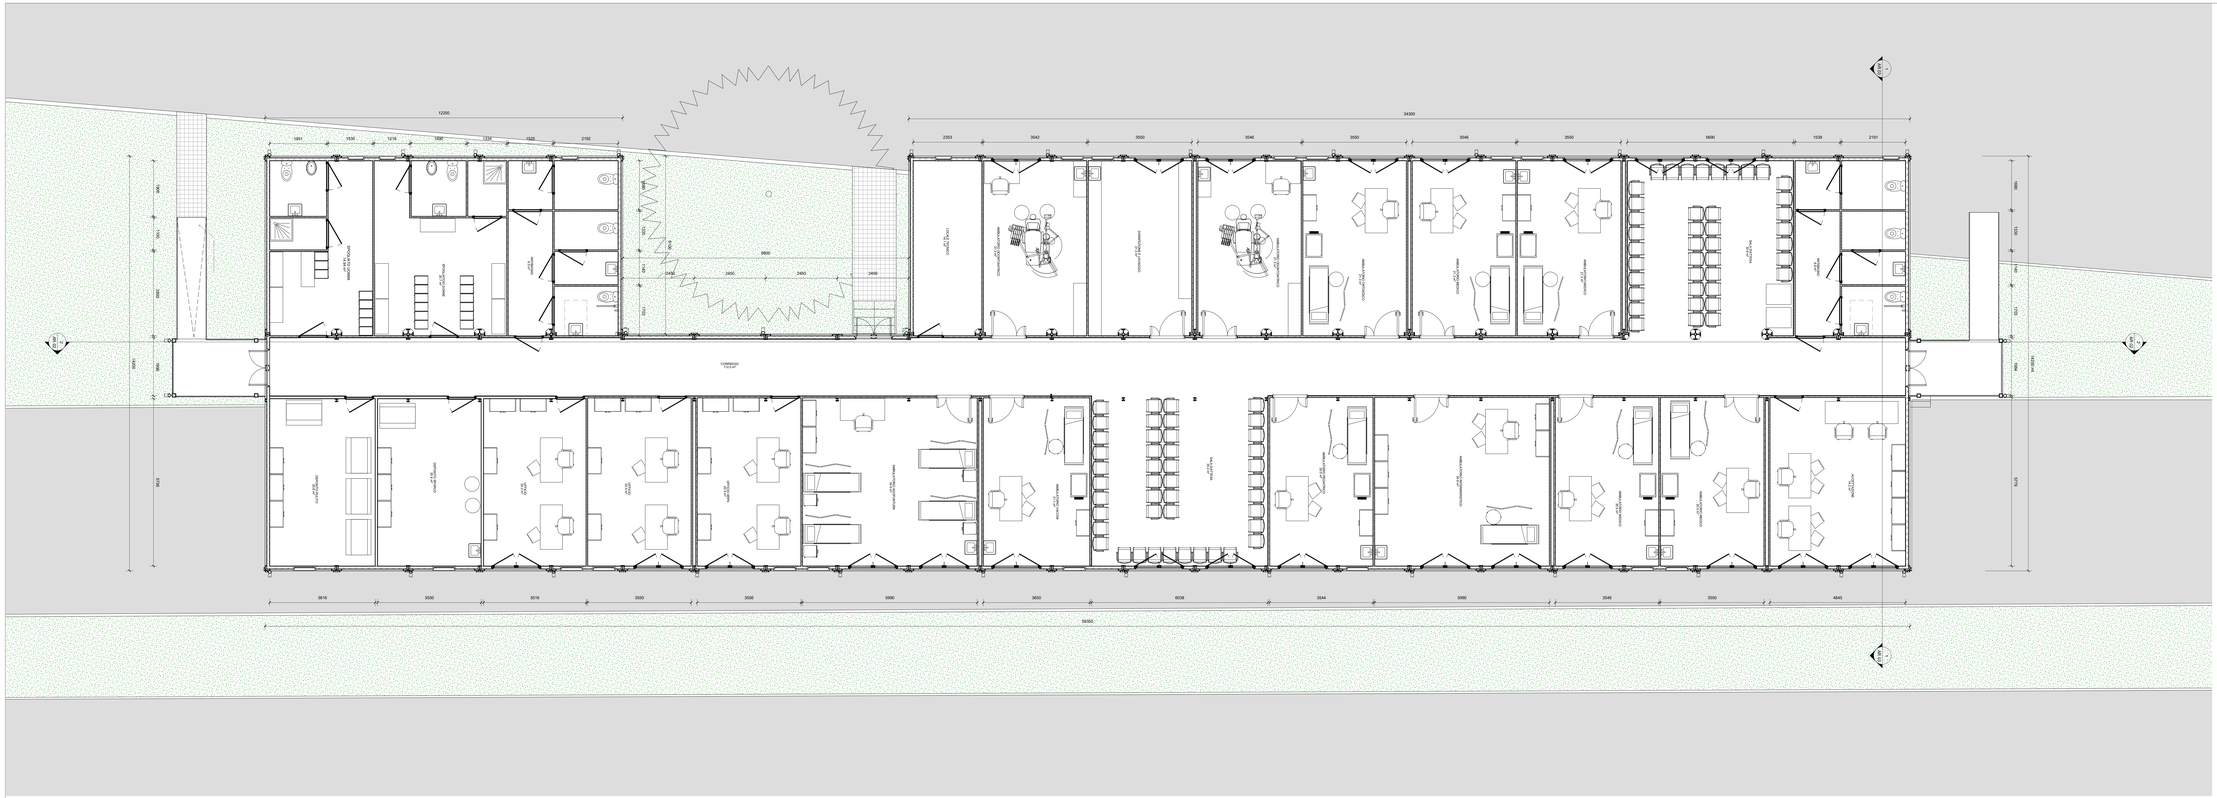

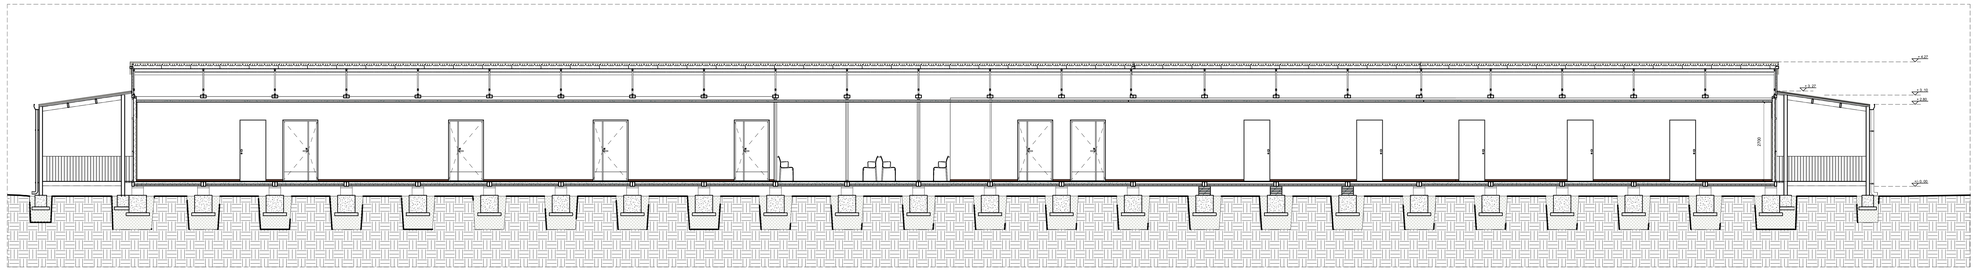

2 Sez trasversale A-A
1 : 50

COMUNE DI SAN GIOVANNI IN PERSICETO (BO)

SERVIZIO SANITARIO REGIONALE
EMILIA-ROMAGNA
Azienda Unità Sanitaria Locale di Bologna

Istituto delle Scienze Neurologiche
Istituto di Ricovero e Cura a Carattere Scientifico

OGGETTO: Ristrutturazione e adeguamento normativo del poliambulatorio di San Giovanni in Persiceto sito in Via Dante

PROGETTO ESECUTIVO

PIANTA PT E SEZIONE

CODICE: AR 2
AS-BUILT

DATA:19/09/2019 REV.: AS-BUILT SCALA: 1:50

IMPRESA ESECUTRICE: TOMASINO METALZINCO SRL
TOMASINO METALZINCO SRL
LAVORI IN QUOTA
LAVORI IN FUNE

IL PROGETTISTA: ING. MAGGIO SALVATORE ANDREA
TOMASINO METALZINCO SRL
LAVORI IN QUOTA
LAVORI IN FUNE

TOMASINO METALZINCO S.r.l.
LAVORI IN QUOTA



