

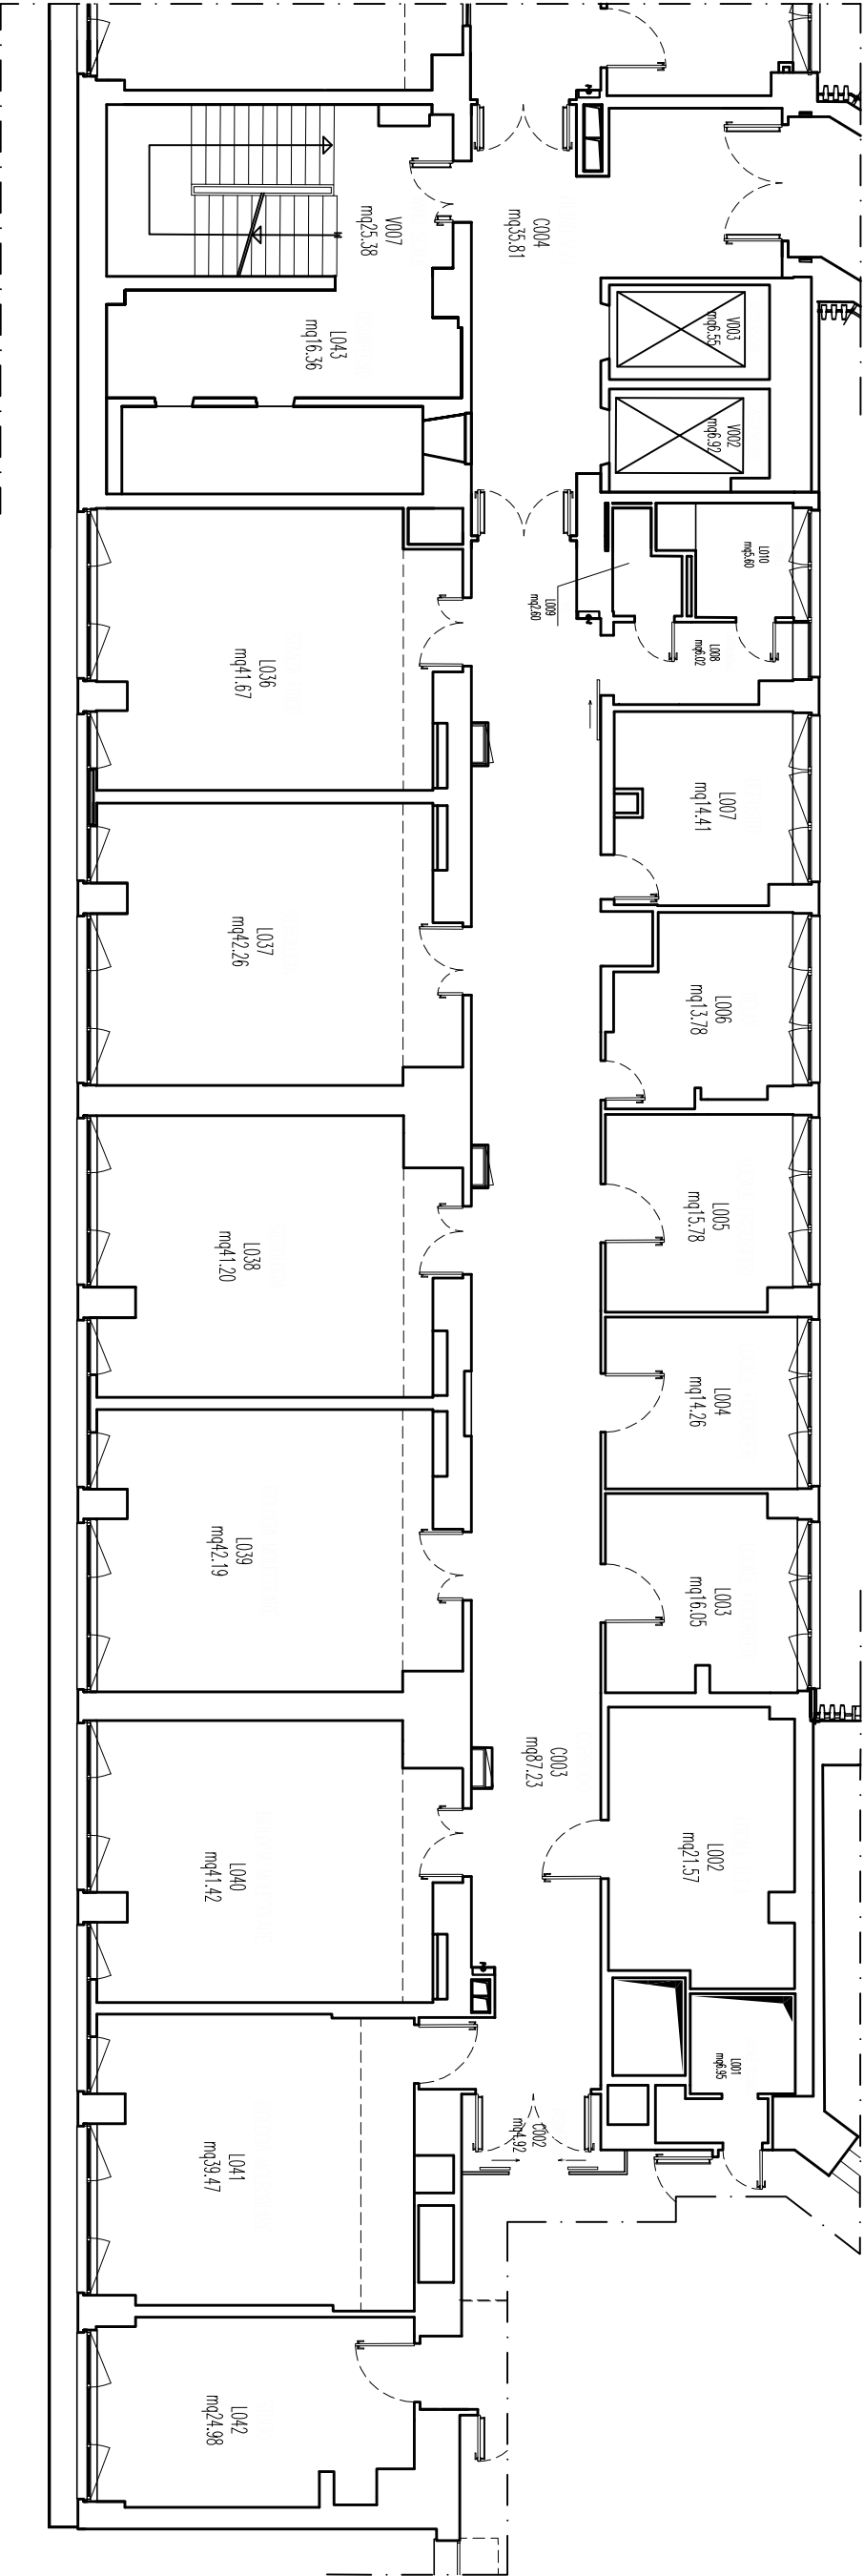


SERVIZIO SANITARIO REGIONALE
EMILIA-ROMAGNA
Azienda Unità Sanitaria Locale di Bologna

Istituto delle Scienze Neurologiche
Istituto di Ricovero e Cura a Carattere Scientifico

EDIFICIO "H-AL" PIANO TERZO 1° GUARDIOLA
RILIEVO ANNO 2020

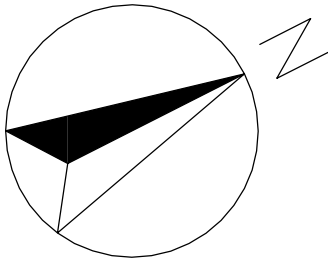

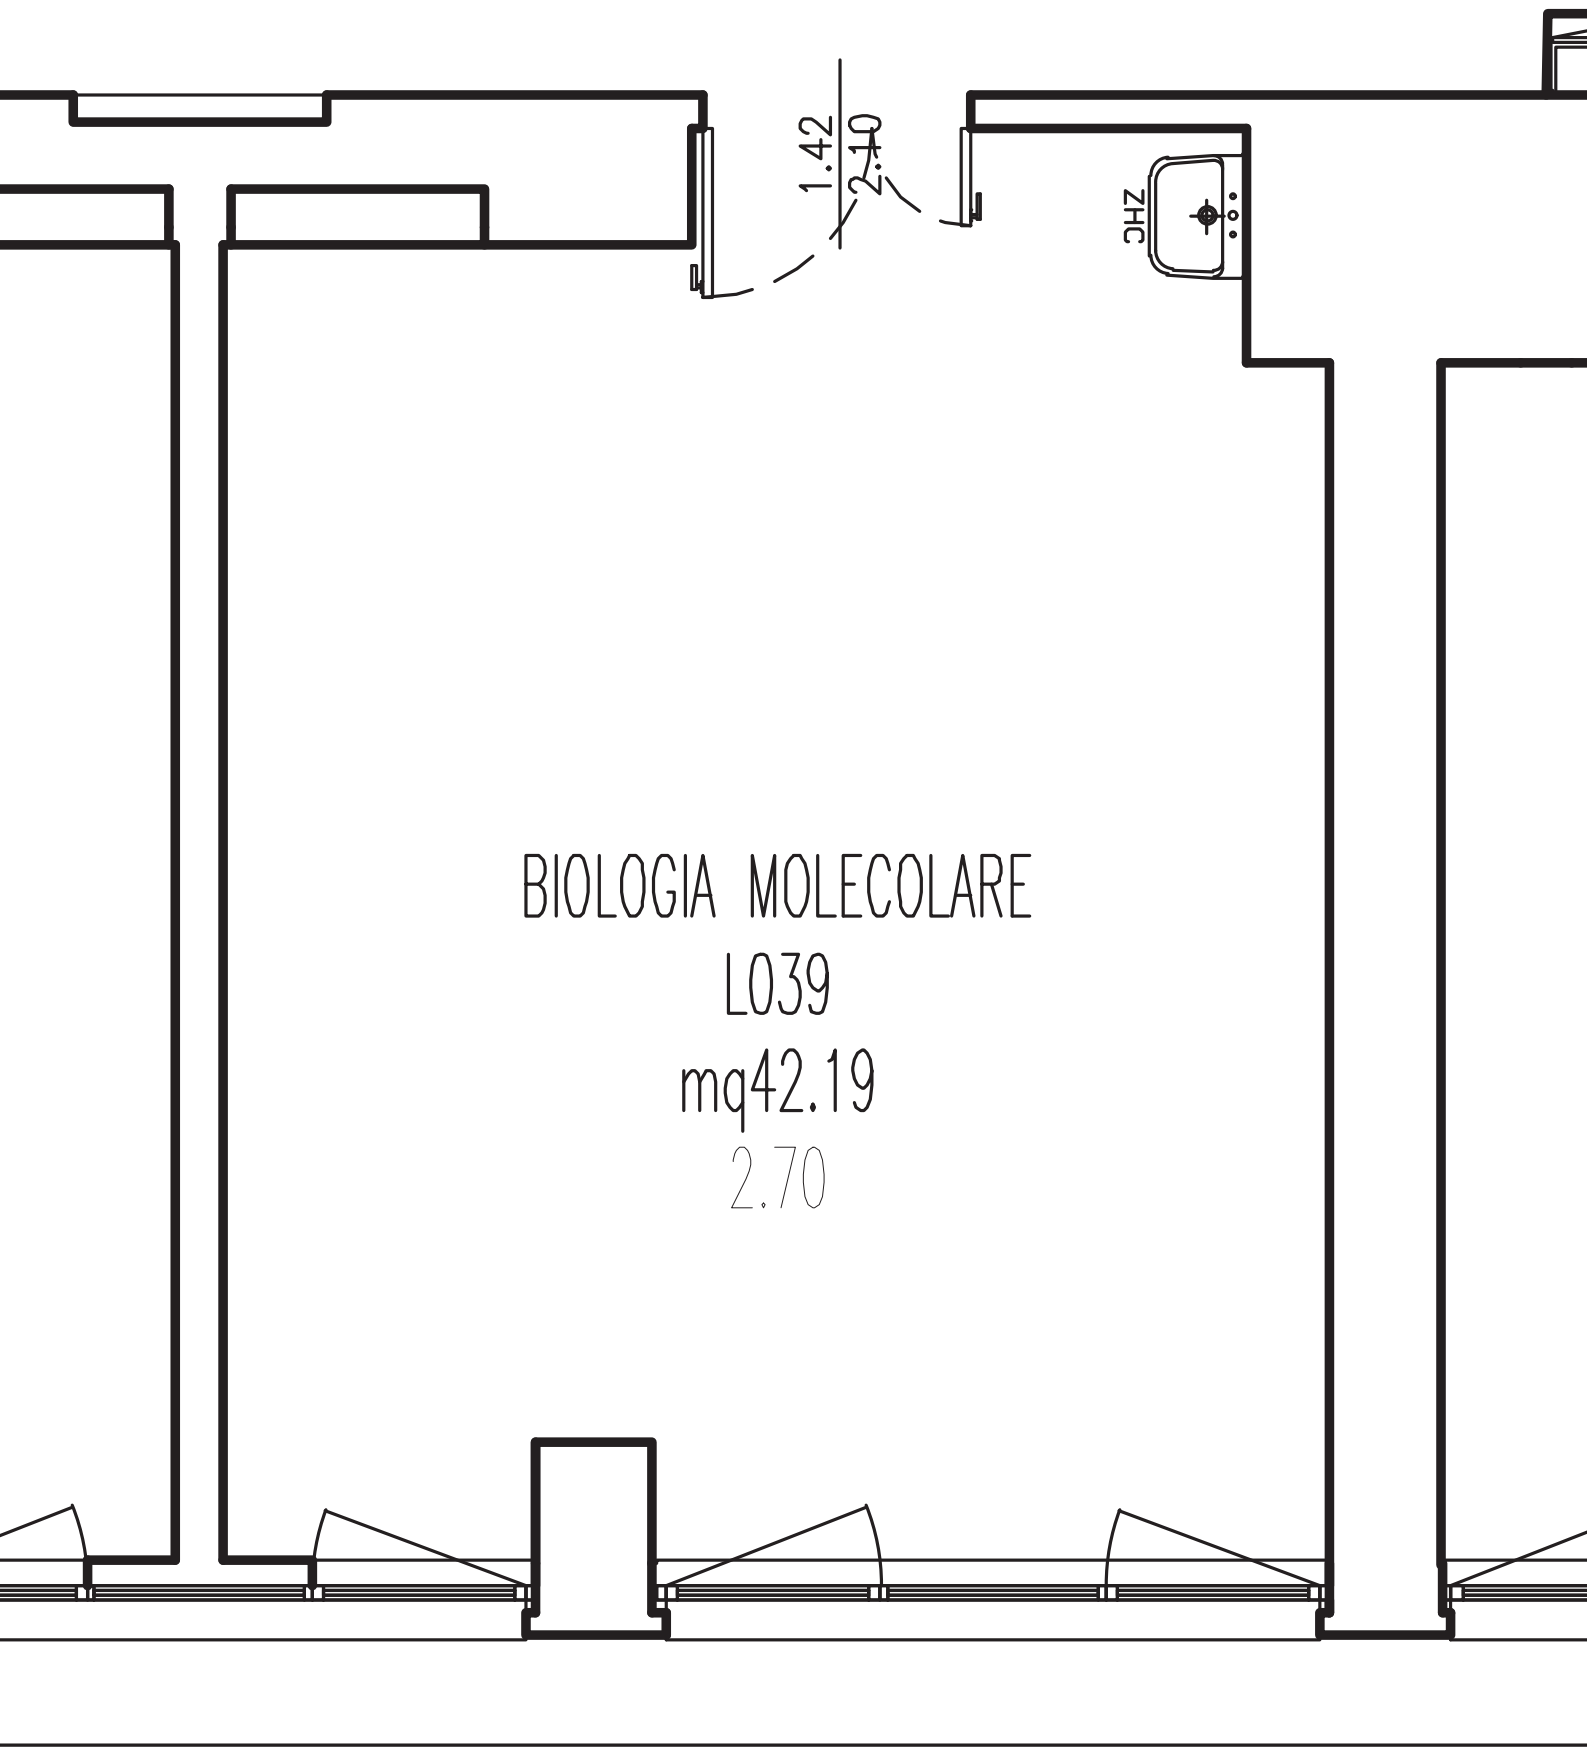

BIOLOGIA MOLECOLARE

L039

mq42.19

2.70