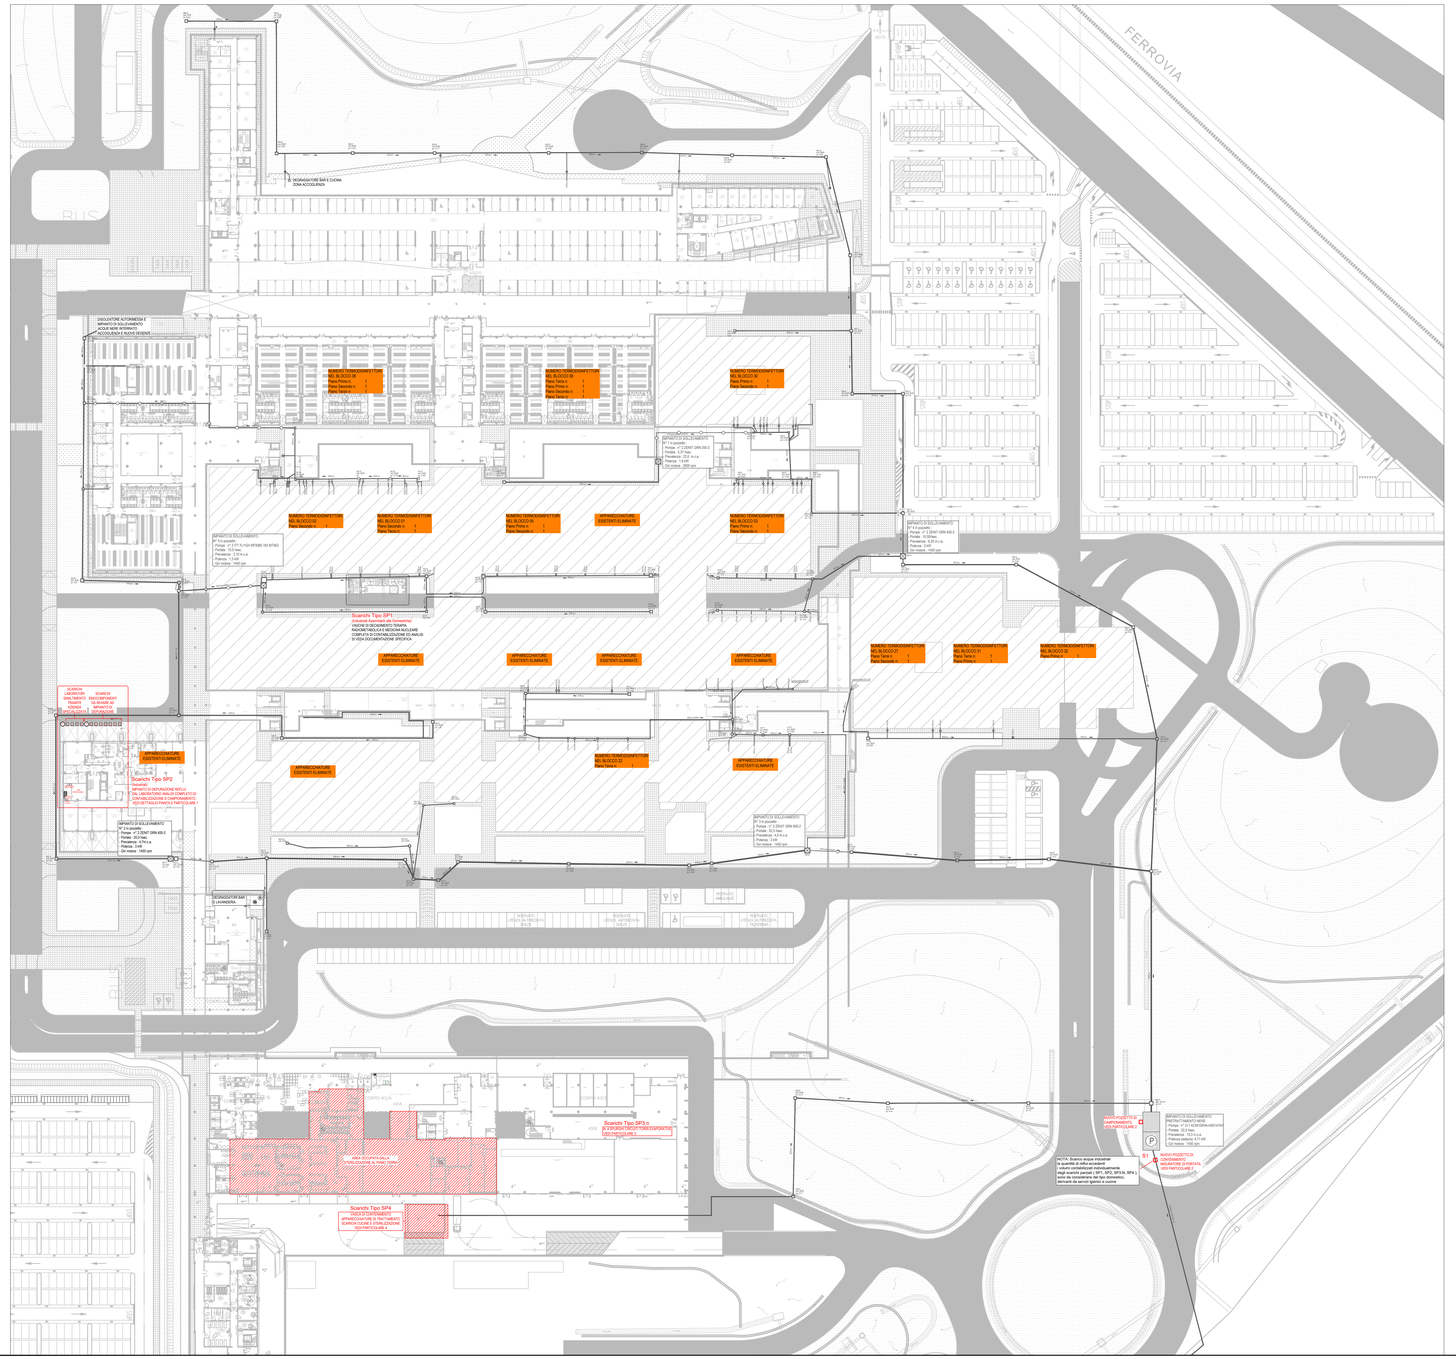

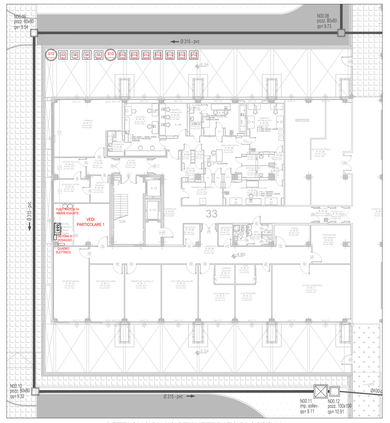

DETTAGLIO PIANO SEMINTERRATO BLOCCO 33

NOTA BENE:
Si Richiede la Nuova Autorizzazione per le parti evidenziate in Rosso.
I restanti scarichi sono stati soggetti a Nulla Osta avente Protocollo Ambiente n. 678/2010

PARTICOLARE 1: CAMPIONAMENTO E CONTABILIZZAZIONE REFLUO IN USCITA DALL'IMPIANTO DI DEPURAZIONE SCARICHI DEL LABORATORIO ANALISI

PARTICOLARE 2: REALIZZAZIONE POZZETTO DI CAMPIONAMENTO SCARICHI

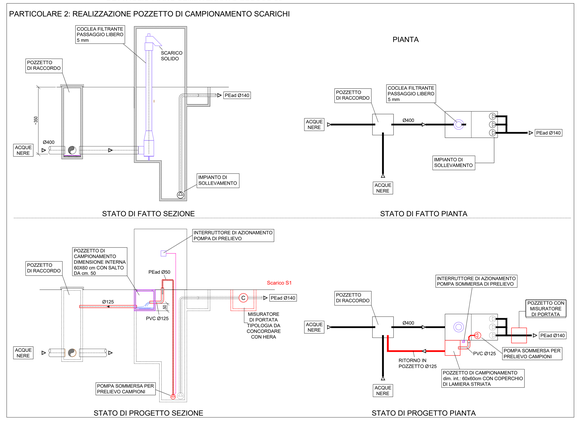

PARTICOLARE 3: CAMPIONAMENTO E CONTABILIZZAZIONE SPURGHI DI TORRE

NOTA: IL PRESENTE SCHEMA È RIFERITO A n°4 IMPIANTI DI TORRE ESATTAMENTE UGUALI
Tipo SP3.1, SP3.2, SP3.3 e SP3.4

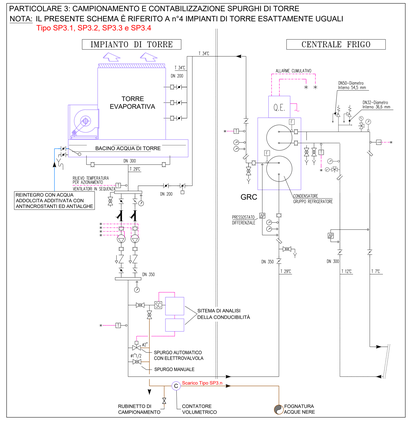

PARTICOLARE 4: VASCA DI CONTENIMENTO APPARECCHIATURE DI TRATTAMENTO SCARICHI CUCINE E STERILIZZAZIONE

ELENCO APPARECCHIATURE:
1. DISGRASSATORE A SERVIZIO DELLA CUCINA Cap.: 15.000 litri
2. SERBATOIO RECUPERO OLIO DIATERMICO Cap.: 8.000 litri
4. SEPARATORE OLI E GRASSI (STERILIZZAZIONE)
5. VASCA SETTICA BICAMERALE (STERILIZZAZIONE)
6. SERBATOIO SCARICHI SPECIALI APPARECCHIATURE DI STERILIZZAZIONE IN EMERGENZA Cap.: 5.000 litri

NOTE TECNICHE:
I SISTEMI DI SOLLEVAMENTO DELLE ACQUE REFLUE SONO DOTATI DI:
- CATENA O FUNE DI GUIDA PER ESTRAZIONE RAPIDA;
- BASAMENTO CON GOMITO FLANGIATO;
- QUADRO ELETTRICO DI COMANDO E PROTEZIONE.

LEGENDA POMPE SOMMERGIBILI DI SOLLEVAMENTO:
- K40 POMPE SOMMERGIBILI PER ACQUE NERE CON GIRANTE A VORTICE MARCA: KSB, MOD.: AMA PORTER 601 ND AVENTI: PORTATA: Q = 10mc/h; PREVALENZA: H = 5 m.c.a
- K2 POMPE SOMMERGIBILI PER ACQUE NERE CON GIRANTE A VORTICE MARCA: KSB, MOD.: AMAREX N NF 50-170/002 WLG90: PORTATA: Q = 10mc/h; PREVALENZA: H = 7,4 m.c.a

LEGENDA COLORI TUBAZIONE:
- TUBAZIONE DI SCARICO ACQUE REFLUE SAPONOSE REALIZZATA IN ACCIAIO INOX AISI 304
- TUBAZIONE DI SCARICO ACQUE REFLUE ZONA DECONTAMINAZIONE REALIZZATA IN POLIETILENE AD ALTA DENSITÀ PEAD TIPO GEBERIT PER LE PARTI PROTETTE DA CUNICOLO, IN ACCIAIO INOX AISI 304 PER LE TUBAZIONI A VISTA
- TUBAZIONE DI SCARICO ACQUE REFLUE AD ALTA TEMPERATURA REALIZZATA IN ACCIAIO INOX AISI 304

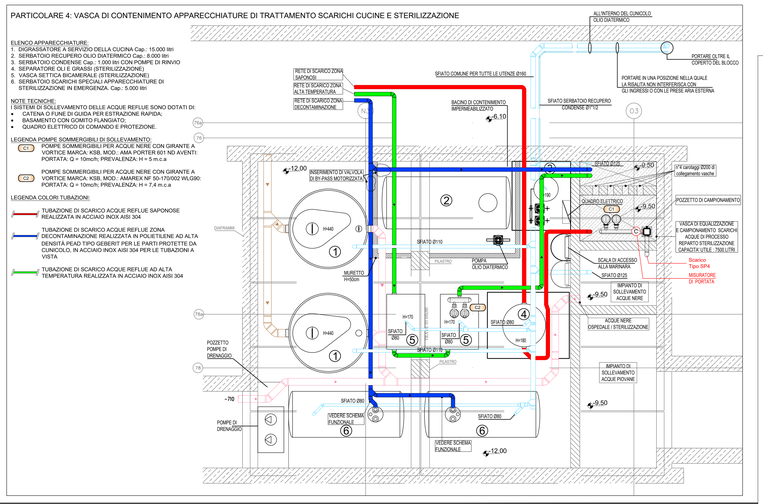

SERVIZIO SANITARIO REGIONALE EMILIA-ROMAGNA
Azienda Unità Sanitaria Locale di Ferrara

SERVIZIO SANITARIO REGIONALE EMILIA-ROMAGNA
Azienda Ospedaliero-Universitaria di Ferrara

università di ferrara

SERVIZIO CIVILE TECNICO E PATRIMONIO
Via Cassoli, 30
44122 Ferrara - tel. 0532 236565

TITOLO :

MODIFICA AUTORIZZAZIONE ALLO SCARICO

DESCRIZIONE

ELABORATO

RETE DI SMALTIMENTO ACQUE NERE
STATO DI PROGETTO
SOSTITUZIONE TRITAPADELLE CON TERMODISINFETTORI

VALIDAZIONE

PROGETTO E COLLABORATORI

STEP ingegneria SRL
Dott. Ing. Paolo Tripella
ordine ingegneri ferrara n°1

PROPRIETA'

Azienda Ospedaliero-Universitaria di Ferrara

Direttore Generale:
Dott. Tiziano Carradori

Responsabile Unico Procedimento:
Ing. Paolo Chiarini

CODICE IMMOBILE | OPC_UM | N. TAV. 04 | SCALA 1:500 | DATA 29/08/2016

TAV. NAME
CVS_AUA_04_PLAN~N_SCD.dwg

REV.	DESCRIZIONE	DATA	REDATTO	VERIFICATO	APPROVATO
5					
4					
3					
2					
1					

IL PRESENTE DISEGNO E' DI NOSTRA PROPRIETA' (D. L. 22/04/41 n. 633) E NON PUO' ESSERE COPIATO, RIPRODOTTO O COMUNICATO A TERZI SENZA NOSTRA AUTORIZZAZIONE SCRITTA