LEGENDA

BLOCCO	ACRONIMO	DEFINIZIONE
ADE	ADE	ADDOLCITORE
POC	POC	POMPA CIRCOLATORE
VAS	VAS	VALVOLA DI SICUREZZA ACQUA
CRS	CRS	CLORORESIDUOMETRO
VEM	VEM	VASO DI ESPANSIONE DI TIPO CHIUSO A MEMBRANA
VEA	VEA	VASO DI ESPANSIONE DI TIPO APERTO
SCP	SCP	SCAMBIATORE PER ACQUA CALDA SANITARIA
BOE	BOE	BOYLER ELETTRICO PER ACQUA
SAR	SAR	SERBATOIO
BOG	BOG	BOYLER A GAS PER ACQUA
CNA	CNA	CONTATORE ACQUA
SLL	SLL	SCARICO LAVATRICE - LAVASTOVIGLIE
IBC	IBC	IMPIANTO BIOSSIDO DI CLORO
PSA	PSA	POMPE SOLLEVAMENTO ACQUA
OSM	OSM	OSMOSI INVERSA
ATC	ATC	AUTOCLAVI IDRICHE
VRI	VRI	VASCA RISERVA IDRICA
FAC	FAC	FILTRI ACQUA
PDS	PDS	POMPE DOSATRICI
DSN	DSN	DISCONNETTORI RETE IDRICA
FCA	FCA	FILTRI A CARBONE ATTIVO
PSS	PSS	POMPE SOLLEVAMENTO SOMMERSE
TAD	TAD	IMPIANTO TRATTAMENTO ACQUA DIALISI
VRL	VRL	VASCA RACCOLTA LIQUIDI FOTOGRAFICI
RID	RID	RIDUTTORE DI PRESSIONE
ACS	ACS	SERBATOIO DI ACCUMULO ACQUA CALDA SANITARIA
OSM_IS	OSM_IS	OSMOSI INVERSA IMPIANTI SPECIALI
ADE_IS	ADE_IS	ADDOLCITORE IMPIANTI SPECIALI
RUB	RUB	RUBINETTERIA
PDS_IS	PDS_IS	POMPE DOSATRICI IMP. SPECIALI
LUV	LUV	LAMPADA GERMICIDA UV
RLM	RLM	IMPIANTO CON COLONNE DI RESINA LETTO MISTO
TEF	TEF	TERMINALE CON FILTRO
UFL	UFL	ULTRAFILTRO IN LINEA
IMC	IMC	IMPIANTO MONOCLORAMMINA
ZHL	ZHL	VUOTATOI
ZHE	ZHE	VASCA
ZHA	ZHA	VASI
ZHM	ZHM	VASI DISABILI

BLOCCO	ACRONIMO	DEFINIZIONE
ZHB	ZHB	BIDET
ZHC	ZHC	LAVABI/LAVELLI
ZHO	ZHO	LAVABI / LAVELLI PER DISABILI
ZHD	ZHD	PIATTI DOCCIA
ZHV	ZHV	LAVELLO UNA VASCA
ZHH	ZHH	LAVELLO DUE VASCHE
ZHG	ZHG	LAVATOIO
ZHZ	ZHZ	ORINATOIO
ZMA	ZMA	PRESE ARIA MEDICALE
ZMP	ZMP	PRESE PROTOSSIDO
BOP	BOP	RAMPE IN BOMBOLE PROTOSSIDO
IPV	IPV	IMPIANTO CENTRALIZZATO DI PRODUZIONE VUOTO
EVG	EVG	EVACUATORI GAS ANESTETICI AD ARIA COMPRESSA (Venturi)
BOO	BOO	RAMPE IN BOMBOLE GAS OSSIGENO
QIG	QIG	QUADRO INTERCETTAZIONE GAS MEDICALI
QRG	QRG	QUADRO REGOLAZIONE E CONTROLLO GAS MEDICALI
CDB	CDB	CENTRALE DECOMPRESSIONE PER GAS
SOL	SOL	SERBATOIO STOCCAGGIO OSSIGENO LIQUIDO
IPR	IPR	IMPIANTO PRODUZIONE ARIA TECNICA E MEDICALE
ZPO	ZPO	PRESE OSSIGENO
ZTM	ZTM	PRESE ARIA TECNICA
ZVV	ZVV	PRESE VUOTO
PVV	PVV	POMPE PER IMP. EVACUAZIONE GAS ANESTETICI
ARD	ARD	ASPIRATORE PER RIUNITI DENTISTICI
BOA	BOA	RAMPE IN BOMBOLE ARIA MEDICALE
BOC	BOC	RAMPE IN BOMBOLE ANIDRIDE CARBONICA
CRD	CRD	COMPRESSORE ARIA TECNICA PER RIUNITI DENTISTICI
EVV	EVV	EVACUATORI GAS ANESTETICI CON SISTEMA A SOFFIANTE
ZPC	ZPC	PRESE ANIDRIDE CARBONICA
QGM	QGM	QUADRO ALLARMI GAS MEDICALI
GED	GED	CALDAIA con potenza inferiore a 35 kw

BLOCCO	ACRONIMO	DEFINIZIONE
SCR	SCR	SCAMBIATORE PER RISCALDAMENTO
MDL	MDL	MODUL
BRM	BRM	BRUCIATORE
CNG	CNG	CONTATORE GAS
EST	EST	ESTRATTORI ARIA (tipo Vortice)
ESC	ESC	ESTRATTORI ARIA A CASSONETTO
CNT	CNT	CENTRALE BUILDING AUTOMATION E TELEGESTIONE
STM	STM	SONDA TEMPERATURA
SCL	SCL	SERBATOIO DI COMBUSTIBILE
CPA	CPA	CALDAIA AD ACQUA Potenza maggiore 35kw
ACC	ACC	APPARECCHIATURE PER IL CONTROLLO DELLA COMBUSTIONE
APC	APC	APPARECCHIATURE DI COMANDO (Centraline climatiche)
CPV	CPV	CASSETTA A PORTATA VARIABILE
VMN	VMN	VALVOLE MANUALI
IGM	IGM	IMPIANTO GAS METANO
PAS	PAS	PANNELLO SOLARE
CTT	CTT	CONTATERMIE
GVA	GVA	GENERATORE DI VAPORE
GAC	GAC	GENERATORE ARIA CALDA
COG	COG	COGENERATORE
CSC	CSC	SISTEMA SUPERVISIONE IMPIANTI CLIMA
SCA	SCA	SISTEMA CONTROLLO AMBIENTALE
TEV	TEV	TORRI EVAPORATIVE
UTA	UTA	UNITÀ DI TRAT. ARIA CON UMIDIFICAZ. AD ACQUA E ACC
TER	TER	TERMOSTATO AMBIENTE
GFO	GFO	GRUPPO FRIGO
PCF	PCF	POMPE CIRCOLATORI CENTRALE FRIGO
ASS	ASS	ASSORBITORE
ASG	ASG	ASSORBITORE ALIMENTATO A GAS

BLOCCO	ACRONIMO	DEFINIZIONE
GFS	GFS	GRUPPI FRIGO CENTRIFUGHI
GFV	GFV	GRUPPI FRIGO A VITE
MTC	MTC	MOTOCONDENSANTE
VMT	VMT	VALVOLE MOTORIZZATE
EVL	EVL	ELETTROVALVOLA
RAD	RAD	RADIATORI
VTC	VTC	VENTILCONVETTORI
RIS	RIS	RIVESTIMENTI ISOLANTI
TRC	TRC	TERMOCONVETTORE
TRV	TRV	TUBAZIONI, RACCORDI, VALVOLAME E GIUNTI ANTIVIBRANTI
ART	ART	AEROTERMO
LDA	LDA	LAMA ARIA
BCM	BCM	BOCCHETTA MANDATA ARIA
BCR	BCR	BOCCHETTA RIPRESA ARIA
CAA	CAA	CONDIZIONATORE AUTONOMO ARIA / ARIA
UMI	UMI	UMIDIFICATORE
CAN	CAN	CANALIZZAZIONI
PRD	PRD	PANNELLI RADIANTI
SPM	SPM	SPLIT PORTATILI
ARF	ARF	ARMADI REFRIGERATI
IEL	IEL	IMPIANTI ELEVATORI
SRV	SRV	SERVOSCALA
RAM	RAM	RAMPA MOTORIZZATA
PEL	PEL	PIATTAFORMA ELEVATRICE
IPS	IPS	IMPIANTO IPOCLORITO DI SODIO
FBI	FBI	FOSSA BIOLOGICA > 5 MC
FBM	FBM	FOSSA BIOLOGICA < 5 MC
DPR	DPR	IMPIANTO DECLORAZIONE - PIAZZOLA RIFIUTI
SRI	SRI	IMPIANTO SMALTIMENTO REFLUI INFETTI
IBR	IBR	IMPIANTO BIOSSIDO DI CLORO PER REFLUI
ITE	ITE	IMPIANTO TENSIOATTIVI PER REFLUI
ISF	ISF	IMPIANTO SGRIGLIATURA A FILTROCOCLEA
IIR	IIR	IMPIANTO IRRIGAZIONE

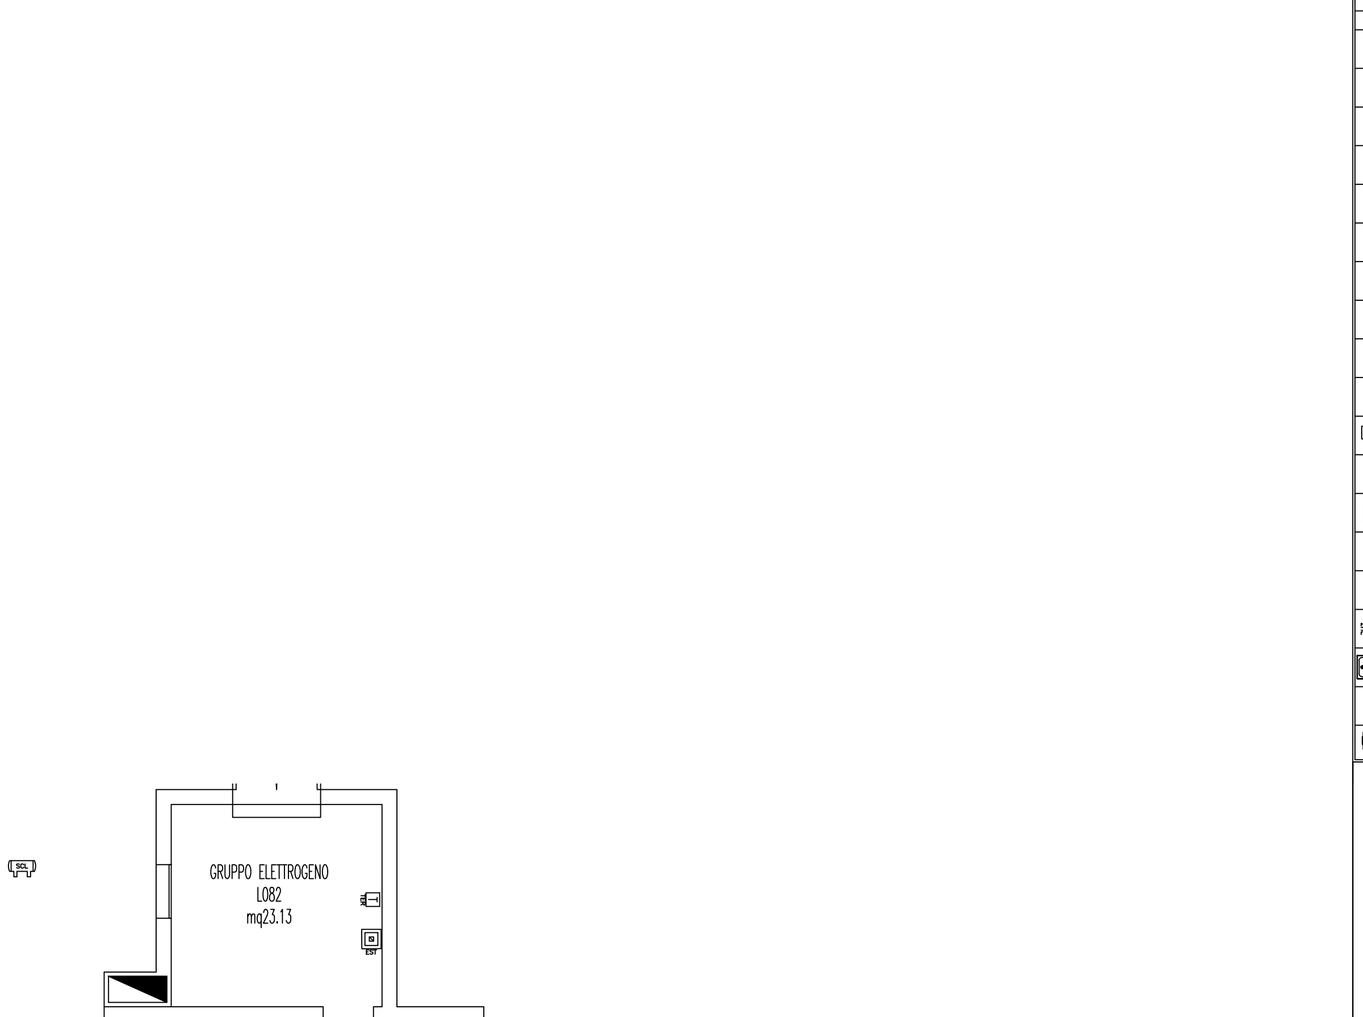

COMUNE DI BAZZANO

SERVIZIO SANITARIO REGIONALE
EMILIA-ROMAGNA
Azienda Unità Sanitaria Locale di Bologna
Dipartimento Tecnico Patrimoniale

Istituto delle Scienze Neurologiche
Istituto di Ricovero e Cura a Carattere Scientifico

rekeep

PRESIDIO: OSPEDALE DON GIUSEPPE DOSSETTI	RESPONSABILE PROCEDIMENTO –
EDIFICIO: EDIFICIO PRINCIPALE	DISEGNATORE
PIANO: PIANTA PIANO TERRA	CODICE EDIFICIO 001
OGGETTO: RILIEVO STATO DI FATTO LAYOUT MECCANICO	TAV N. 1/1 · DIS N. M002
	SOSTITUISCE IL N.
	SOSTITUITO DAL N.

ARCHIVIO AUSL N.	DATA	FILE	SCALA	AGGIORNAMENTI :
	Settembre 2022	001_PT.dwg	1:100	1 · 2 · 3 · 4