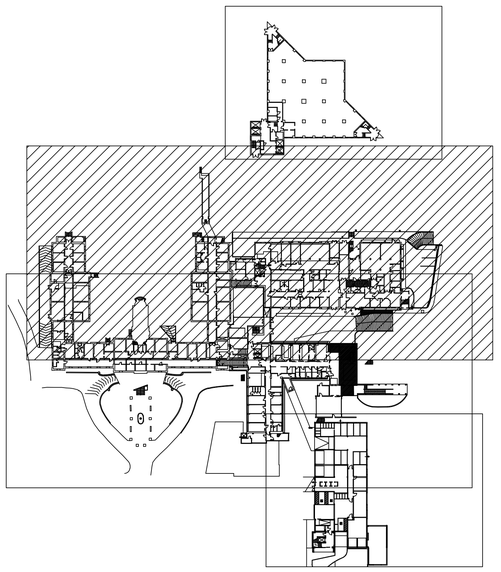

LEGENDA

BLOCCO	ACRONIMO	DEFINIZIONE	BLOCCO	ACRONIMO	DEFINIZIONE	BLOCCO	ACRONIMO	DEFINIZIONE	BLOCCO	ACRONIMO	DEFINIZIONE
	RPR	RILEVATORE DI PRESENZA	ZNE	ZNE	APPARECCHI DI ILLUMINAZIONE ESTERNA NEON	ATG	ATG	IMPIANTO ALLARME TECNOLOGICO, GAS E ALLOGGIAMENTO (Centralina)	CME	CME	CANCELLI AD APERTURA MANUALE E CANCELLETTI PEDONALI
	ZLF	CHIAVE PER ATTIVAZIONE ALLARME ANTINTRUSIONE	ZNE	ZNE	APPARECCHI DI ILLUMINAZIONE ESTERNA FARO A PARETE	SNP	SNP	SISTEMA DI RILEVAZIONE E SEGNALAZIONE PERDITE ACQUA DI CAVIDLO	ICS	ICS	IMPIANTO DI CHIAMATA, SONORI ED LUMINOSI
	ZLG	TASTIERA PER ATTIVAZIONE ALLARME ANTINTRUSIONE	ZLD	ZLD	INVERTITORE	CMT	CMT	CABINA MT	ICP	ICP	IMP. COMUNICAZIONE PAZIENTE-PERSONALE
	SIA	SIRENA ALLARME ANTINTRUSIONE	ZLC	ZLC	DEVIATORE	PEN	PEN	PENSILE SALA OPERATORIA	IPC	IPC	IMPIANTO DI PROTEZIONE CATODICA
	CML	CENTRALINA ALLARME ANTINTRUSIONE	ZLA	ZLA	INTERRUTTORI LUCI	ZFG	ZFG	GRUPPO DI CONTINUITA'	ITR	ITR	IMPIANTI INTERFONICI
	CHL	RILEVATORE PERIMETRALE (cort. magnetico/barriera infrarossi)	ZLB	ZLB	PRESE DI FORZA MOTRICE	RAD	RAD	LETTORE DI BADGE	RGA	RGA	REGOLAZIONE IMPIANTO AUDIO
	TCC	MONITOR TVCC	AAC	AAC	AVVISATORI ACUSTICI	ZLE	ZLE	INTERRUTTORE BIPOLARE	SCS_C	SCS_C	SISTEMI DI CONTROLLO E SUPERVISIONE_aes Elettrice
	ZTB	TELECAMERA	IAD	IAD	COMPONENTI IMPIANTO DI DIFFUSIONE SONORA	ZLH	ZLH	INTERRUTTORE VENTILATORE	TTP	TTP	TERMINALE DI CHIAMATA A PULSANTE/TIRANTE
	ZEI	PRESE TV	IADT	IADT	CENTRALINA IMPIANTO DI AMPLIFICAZIONE E DIFFUSIONE SONORA	PRB	PRB	PARAOLA	RFS	RFS	REFASAMENTO
	CIT	CITOFONO	AOL	AOL	AVVISATORI OTTICO/LUMINOSI	CRE	CRE	SENSORE FOTOSENSIBILE (CREPUSCOLARE)	QMT	QMT	QUADRO DI MEDIA TENSIONE
	CIV	VIDEOCITOFONO	TST	TST	TESTER Controllo isolamento	IPA	IPA	IMPIANTI PARAFULMINE	QPR	QPR	QUADRI ELETTRICI PRINCIPALI
	ZUC	PRESE TELEFONICHE	ICO	ICO	OROLOGIO	SEZ	SEZ	SEZIONATORE MEDIA TENSIONE	QSC	QSC	QUADRI ELETTRICI DI DISTRIBUZIONE SECONDARIA
	ZKA	APPARECCHI DI ILLUMINAZIONE INTERNA INCASSO	JFC	JFC	IMPIANTI DI TERRA (DISPERSORI)	ZFN	ZFN	TRASFORMATORI RAFFREDDATI AD OLIO	QTC	QTC	QUADRI ELETTRICI DI MACCHINA O IMP. TECNOLOGICI O LOCALE
	ZKA	APPARECCHI DI ILLUMINAZIONE INTERNA MODLITICA	MEV	MEV	DESTRATIFICATORI (aria a soffitto)	ZFO	ZFO	TRASFORMATORI IN RESINA	QAL	QAL	QUADRO ALLARMI
	ZKA	APPARECCHI DI ILLUMINAZIONE INTERNA PLAFONE	CNL	CNL	CONTATORE ELETTRICO	CQP	ILO	RISEGNA LUMINOSA OSPEDALE	RAK	RAK	ARMADIO RACK
	ZKA	APPARECCHI DI ILLUMINAZIONE INTERNA PARETE	TCG	TCG	TERMINALE CHIAMATA DI GUARDIOLA	PUL	PUL	PULSANTE	ZME	ZME	PRESE DATI
	ZKA	APPARECCHI DI ILLUMINAZIONE INTERNA LUCE NOTTURNA	TCS	TCS	TERMINALE CHIAMATA DI STANZA	SEM	SEM	SEMAFORO	QGM	QGM	QUADRO ALLARMI GAS MEDICALI
	ZKA	APPARECCHI DI ILLUMINAZIONE INTERNA NEON	CMA	CMA	CENTRALINA RIPETIZIONE SEGNALE RADIO	SIN	SIN	SIRENA	ZKC	ZKC	LAMPADE DI EMERGENZA
	ZNE	APPARECCHI DI ILLUMINAZIONE ESTERNA INCASSO	ANT	ANT	ANTENNA	GRT	GRT	GRUPPI ELETTROGENI PRESSO TERRITORIALI	ZKC1	ZKC1	LUCE DI SICUREZZA PER SEGNALETICA RETROILLUMINATA
	ZNE	APPARECCHI DI ILLUMINAZIONE ESTERNA PLAFONE	CEG	CEG	CENTRALINA GENERICA	GRO	GRO	GRUPPI ELETTROGENI PRESSO OSPEDALIERI	SGA	SGA	PULSANTE DI SGANCIO EMERGENZA (ex. Elettrici)
	ZNE	APPARECCHI DI ILLUMINAZIONE ESTERNA PARETE	CNE	CNE	CANCELLI PORTE, SBARRE MOTORIZZATI	GST	GST	GRUPPI SOCCORRITORI			
	ZNE	APPARECCHI DI ILLUMINAZIONE ESTERNA LUCE NOTTURNA	PTA	PTA	PORTE AUTOMATICHE	FPT	FPT	PANNELLI FOTOVOLTAICO			

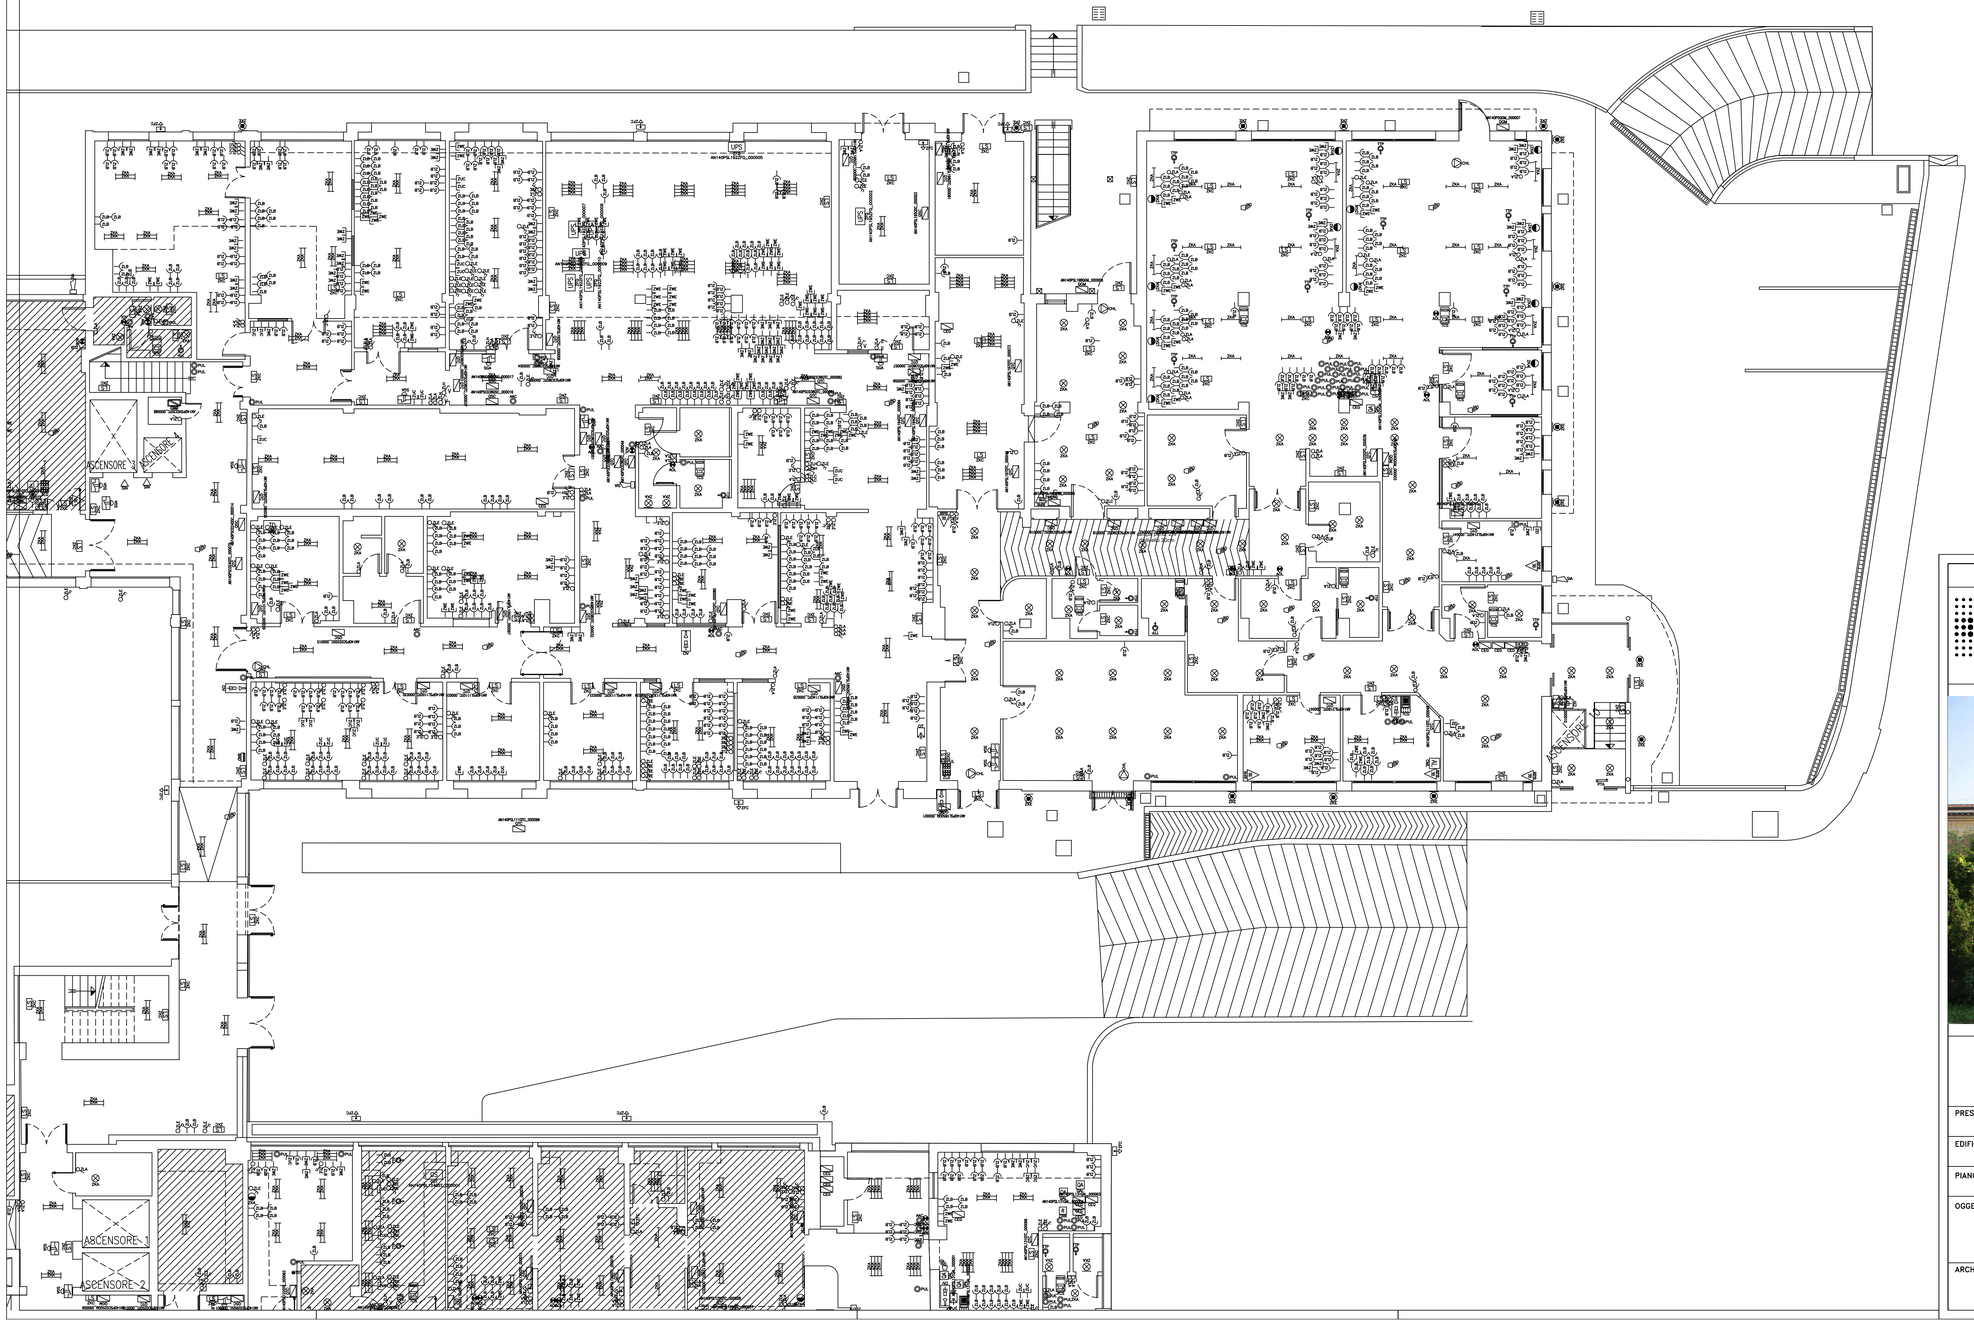

COMUNE DI BENTIVOGLIO

SERVIZIO SANITARIO REGIONALE
EMILIA-ROMAGNA
Azienda Unità Sanitaria Locale di Bologna
Dipartimento Tecnico Patrimoniale

Istituto delle Scienze Neurologiche
Istituto di Ricovero e Cura a Carattere Scientifico

rekeep

PRESIDIO: OSPEDALE DON GIUSEPPE DOSSETTI			RESPONSABILE PROCEDIMENTO –
EDIFICIO: EDIFICIO PRINCIPALE			DISEGNATORE YUPPIES SERVICES
PIANO: PIANTA PIANO SEMINTERRATO			CODICE EDIFICIO 140
OGGETTO: RILIEVO STATO DI FATTO LAYOUT ELETTRICO			TAV N. 2/4 — DIS N. E002/2
			SOSTITUISCE IL N.
			SOSTITUITO DAL N.
ARCHIVIO AUSL N.	DATA: Dicembre 2019	FILE: 140_PS bentiv.dwg	SCALA: 1:100
			AGGIORNAMENTI : 1 – 2 – 3 – 4