LEGENDA

BLOCCO	ACRONIMO	DEFINIZIONE	BLOCCO	ACRONIMO	DEFINIZIONE	BLOCCO	ACRONIMO	DEFINIZIONE	BLOCCO	ACRONIMO	DEFINIZIONE
ADE	ADE	ADDOLCITORE	RLM	RLM	IMPIANTO CON COLONNE DI RESINA LETTO MISTO	ARD	ARD	ASPIRATORE PER RIUNITI DENTISTICI	UTA	UTA	UNITÀ DI TRAT. ARIA CON UMIDIFICAZIONE AD ACQUA E ALC.
POC	POC	POMPA CIRCOLATORE	TEF	TEF	TERMINALE CON FILTRO	BOA	BOA	RAMPE IN BOMBOLE ARIA MEDICALE			
VAS	VAS	VALVOLA DI SICUREZZA ACQUA	UFL	UFL	ULTRAFILTRO IN LINEA	BOC	BOC	RAMPE IN BOMBOLE ANIDRIDE CARBONICA	TER	TER	TERMOSTATO AMBIENTE
CRS	CRS	CLORORESIDUOMETRO	IMC	IMC	IMPIANTO MONOCLORAMINA	CRD	CRD	COMPRESSORE ARIA TECNICA PER RIUNITI DENTISTICI	GFO	GFO	GRUPPO FRIGO
VEM	VEM	VASO DI ESPANSIONE DI TIPO CHIUSO A MEMBRANA	ZHL	ZHL	IDROMASSAGGIO	EVV	EVV	EVACUATORI GAS ANESTETICO CON SISTEMA A SOFFIANTE	POF	POF	POMPE CIRCOLATORI CENTRALE FREDDO
VEA	VEA	VASO DI ESPANSIONE DI TIPO APERTO	ZHE	ZHE	VASCA	ZPC	ZPC	PRESE ANIDRIDE CARBONICA	ASS	ASS	ASSORBITORE
SOP	SOP	SCAMBIATORE PER ACQUA CALDA SANITARIA	ZHA	ZHA	VASI	QGM	QGM	QUADRO ALLARMI GAS MEDICALI	ASS	ASS	ASSORBITORE ALIMENTATO A GAS
BOE	BOE	BOYLER ELETTRICO PER ACQUA	ZHW	ZHW	VASI DISABILI	GED	GED_000001	CALDAIA con potenza inferiore a 35 kw	GFS	GFS	GRUPPI FRIGO CENTRIFUGHI
SAR	SAR	SERBATOIO	ZHB	ZHB	BIDET	SCR	SCR	SCAMBIATORE PER RISCALDAMENTO	GFV	GFV	GRUPPI FRIGO A VITE
BOG	BOG	BOYLER A GAS PER ACQUA	ZHC	ZHC	LAVABI,AVELLI	MDL	MDL	MODULI	MTC	MTC_000001	MOTOCONDENSANTE
CNA	CNA	CONTATORE ACQUA	ZHD	ZHD	LAVABI / LAVELLI PER DISABILI	BRM	BRM_000001	BRUCIATORE	VMT	VMT	VALVOLE MOTORIZZATE
SLL	SLL	SCARICO LAVATRICE - LAVASTOVIGLIE	ZHD	ZHD	PIATTI DOCCIA	CNG	CNG	CONTATORE GAS	EVL	EVL	ELETTROVALVOLA
IBC	IBC	IMPIANTO BIOSSIDO DI CLORO	ZHV	ZHV	LAVELLO UNA VASCA	EST	EST	ESTRATTORI ARIA (tipo Vortice)	RAD	RAD	RADIATORI
PSA	PSA	POMPE SOLLEVAMENTO ACQUA	ZHH	ZHH	LAVELLO DUE VASCHE	ESC	ESC	ESTRATTORI ARIA A CASSONETTO	VTC	VTC	VENTILOCONVETTORI
OSM	OSM	OSMOSI INVERSA	ZHG	ZHG	LAVATOIO	CNT	CNT	CENTRALE BUILDING AUTOMATION E TELEGESTIONE	RIS	RIS	RIVESTIMENTI ISOLANTI
ATC	ATC	AUTOCLAVI EBROHE	ZHZ	ZHZ	ORINATOIO	STM	STM	SONDA TEMPERATURA	TRC	TRC	TERMOCONVETTORE
VAI	VAI	VASCA RISERVA IDRICA	ZMA	ZMA	PRESE ARIA MEDICALE	SCL	SCL	SERBATOI DI COMBUSTIBILE	TAV	TAV	TUBAZIONI, RACCORDI, VALVOLAME E GIUNTI ANTIVIBRANTI
FAC	FAC	FILTRI ACQUA	ZMP	ZMP	PRESE PROTOSSIDO	CPA	CPA_000001	CALDAIA AD ACQUA Potenza maggiore 35kw	ART	ART	AEROTERMO
PDS	PDS	POMPE DOSATRICI	BOP	BOP	RAMPE IN BOMBOLE PROTOSSIDO	ACC	ACC	APPARECCHIATURE PER IL CONTROLLO DELLA COMBUSTIONE	LDA	LDA	LAMA ARIA
DSN	DSN	DISCONNETTORI RETE IDRICA	IPV	IPV	IMPIANTO CENTRALIZZATO DI PRODUZIONE VUOTO	APC	APC	APPARECCHIATURE DI COMANDO (Centraline climatiche)	BCM	BCM	BOCCHETTA MANDATA ARIA
FCA	FCA	FILTRI A CARBONE ATTIVO	EVG	EVG	EVACUATORI GAS ANESTETICO SU VENA COMPRESSA (Venturi)	CPV	CPV	CASSETTA A PORTATA VARIABILE	BCR	BCR	BOCCHETTA RIPRESA ARIA
PSS	PSS	POMPE SOLLEVAMENTO SOMMERSE	BOO	BOO	RAMPE IN BOMBOLE GAS OSSIGENO	VMN	VMN	VALVOLE MANUALI	CAA	CAA_000001	CONDIZIONATORE AUTONOMO SPLIT ARIA
TAD	TAD	IMPIANTO TRATTAMENTO ACQUA DIALISI	QIG	QIG_000002 QIG_000003	QUADRO INTERCETTAZIONE GAS MEDICALI	IGM	IGM	IMPIANTO GAS METANO	UMI	UMI	UMIDIFICATORE
VRL	VRL	VASCA RACCOLTA LIQUIDI FOTOGRAFICI	QRG	QRG_000002 QRG_000003	QUADRO REGOLAZIONE E CONTROLLO GAS MEDICALI	PAS	PAS	PANNELLO SOLARE	CAN	CAN	CANALIZZAZIONI
RID	RID	RIDUTTORI DI PRESSIONE	COB	COB_000001 COB_000002	CENTRALE DI DECOMPRESSIONE PER GAS	CTT	CTT	CONTATERMIE	PRD	PRD	PANNELLI RADIANTI
ACS	ACS	SERBATOIO DI ACCUMULO ACQUA CALDA SANITARIA	SOL	SOL	SERBATOIO STOCCAGGIO OSSIGENO LIQUIDO	OVA	OVA	GENERATORE DI VAPORE	SPM	SPM	SPLIT PORTATILI
OSM_IS	OSM_IS	OSMOSI INVERSA IMPIANTI SPECIALI	IPR	IPR	IMPIANTO PRODUZIONE ARIA TECNICA E MEDICALE	GAC	GAC	GENERATORE ARIA CALDA	ARF	ARF	ARMADI REFRIGERATI
ADE_IS	ADE_IS	ADDOLCITORE IMPIANTI SPECIALI	ZPO	ZPO	PRESE OSSIGENO	COG	COG	COGENERATORE	IEL	IEL_000001	IMPIANTI ELEVATORI
RUB	RUB	RUBINETTERIA	ZTM	ZTM	PRESE ARIA TECNICA	CSC	CSC	SISTEMA SUPERVISIONE IMPIANTI CLIMA	SRV	SRV_000001	SERVOSCALA
PDS_IS	PDS_IS	POMPE DOSATRICI IMP. SPECIALI	ZVV	ZVV	PRESE VUOTO	SCA	SCA	SISTEMA CONTROLLO AMBIENTALE	RAM	RAM	RAMPA MOTORIZZATA
LUV	LUV	LAMPADA GERMICIDA UV	PVV	PVV	POMPE PER IMP. EVACUAZIONE GAS ANESTETICI	TEV	TEV_000001	TORRI EVAPORATIVE	PEL	PEL	PIATTAFORMA ELEVATRICE

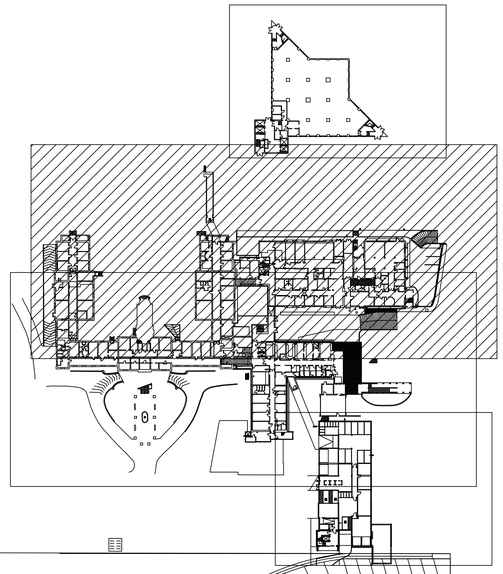

COMUNE DI BENTIVOGLIO

SERVIZIO SANITARIO REGIONALE
EMILIA-ROMAGNA
Azienda Unità Sanitaria Locale di Bologna
Dipartimento Tecnico Patrimoniale

Istituto delle Scienze Neurologiche
Istituto di Ricovero e Cura a Carattere Scientifico

rekeep

PRESIDIO: OSPEDALE DON GIUSEPPE DOSSETTI			RESPONSABILE PROCEDIMENTO –
EDIFICIO: EDIFICIO PRINCIPALE			DISEGNATORE YUPPIES SERVICES
PIANO: PIANTA PIANO SEMINTERRATO			CODICE EDIFICIO 140
OGGETTO: RILIEVO STATO DI FATTO LAYOUT MECCANICO			TAV N. 2/4 DIS N. M002/2
			SOSTITUISCE IL N.
			SOSTITUITO DAL N.
ARCHIVIO AUSL N.	DATA: Dicembre 2019	FILE: 140_PS bentiv.dwg	SCALA: 1:100

AGGIORNAMENTI :

1		3	
2		4	