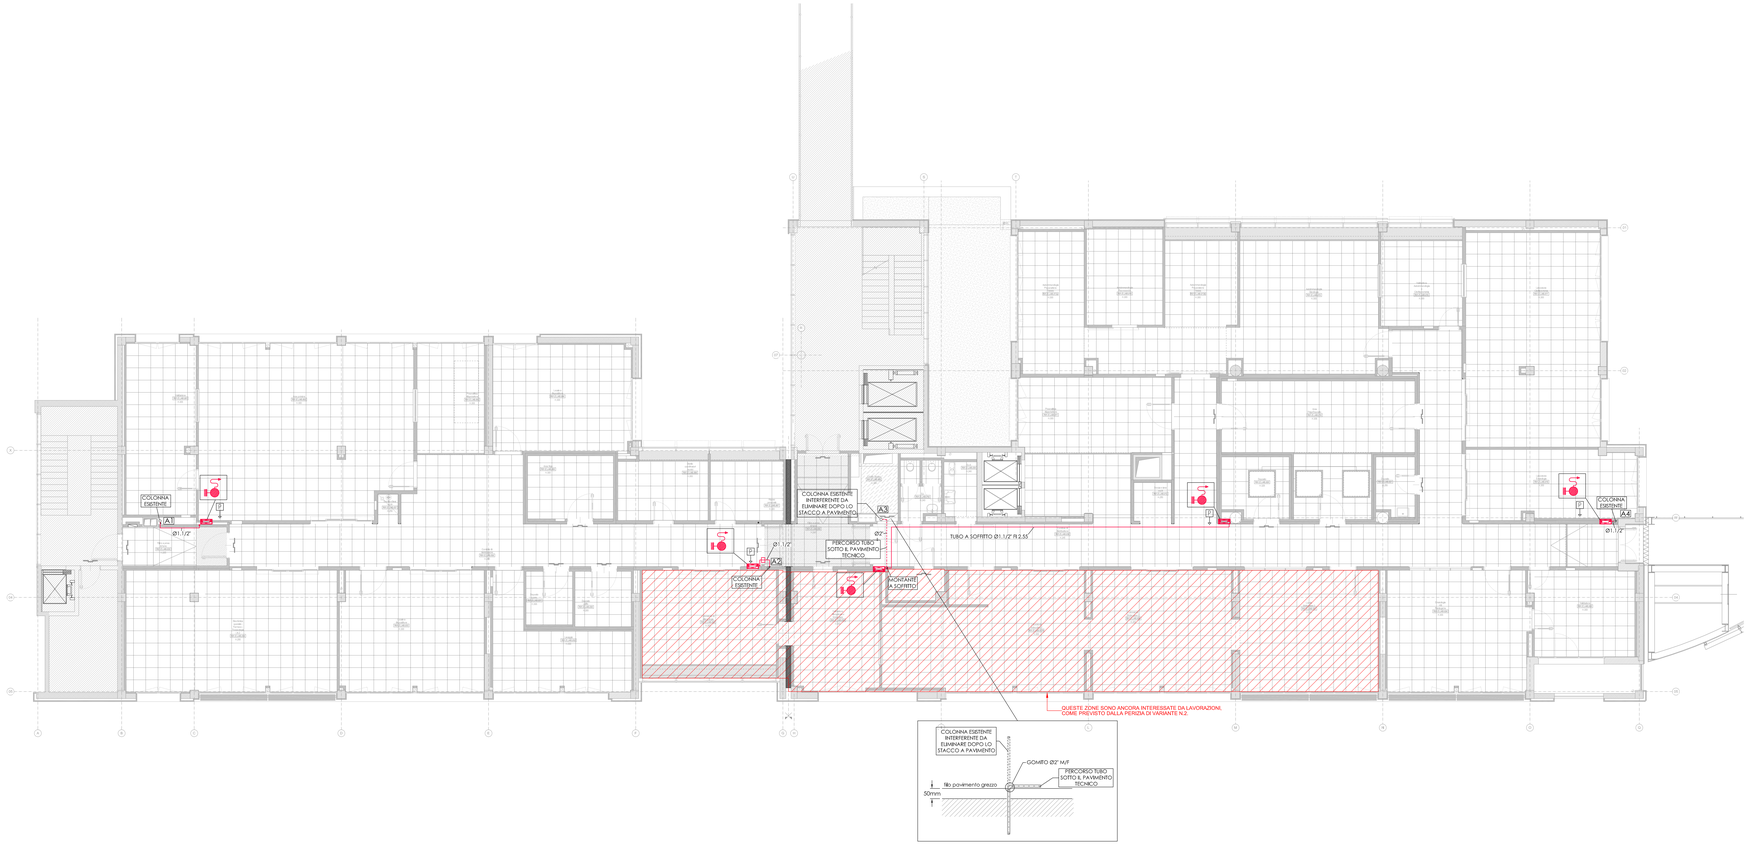

IMPIANTO ANTINCENDIO

AI	RETE ANTINCENDIO IN ACCIAIO ZINCATO
	IDRANTE UNI 45 CONFORME A UNI 671/2 CON LANCIA A TRIPLO EFFETTO., MANICHETTA UNI 9487 LUNGHI=20 m. CASSETTA IN LAMIERA, RUBINETTO A MURO, SIGILLO
F	IDRANTE UNI 45 CONFORME A UNI 671/2 CON LANCIA A TRIPLO EFFETTO., MANICHETTA UNI 9487 LUNGHI=20 m. CASSETTA IN LAMIERA, RUBINETTO A MURO, SIGILLO CON MANOMETRO DI CONTROLLO DELLA PRESSIONE RESIDUA SECONDO UNI 10779
FT	QUOTA DI INSTALLAZIONE DEI TUBI RISPETTO AL PAVIMENTO FINITO
	PROTEZIONE TAGLIAFUOCO

COMUNE DI BOLOGNA

SERVIZIO SANITARIO REGIONALE
EMILIA-ROMAGNA
Azienda Unità Sanitaria Locale di Bologna
Dipartimento Tecnico Patrimoniale
Area Dipartimentale Tecnica

Istituto delle Scienze Neurologiche
Istituto di Ricovero e Cura a Carattere Scientifico

N° PROGR.

CONSEGNA — DATA E PROT.

VERIFICA/VALIDAZIONE/APPROVAZIONE — DATA E PROT.

TIMBRI E FIRME DI ATTESTAZIONE DELLA VERIFICA/VALIDAZIONE

PROCEDURA RISTRETTA N.18 /2012 CONCESSIONE, PER LA PROGETTAZIONE DEFINITIVA, ESECUTIVA E GESTIONE DEL NUOVO LABORATORIO ANALISI OSPEDALE MAGGIORE DI BOLOGNA

AS BUILT — **PROGETTO IMPIANTI MECCANICI**

Società concessionaria:
LABO GEST SRL — LABO GEST SRL, 36057 Arcugnano, Vicenza, Valle Industria, 2

Impresa esecutrice: GEMMO Gemmo spa — **GEMMO S.p.a.**, 36057 Arcugnano, Vicenza, Valle Industria, 2

DOCUMENTO EMESSO IN DATA: **AS BUILT**

SPAZIO RISERVATO PER APPROVAZIONE TITOLO EDILIZIO

DATA: | VERIFICATO DA:

AS BUILT - PROGETTO ARCHITETTONICO: **Dott. Arch. Roberto Lapi**, **L+ PARTNERS S.r.l.**, 20145 Milano, Via Alberto Da Giussano, 21

AS BUILT - PROGETTO STRUTTURALE: **Dott. Arch. Roberto Lapi**, **L+ PARTNERS S.r.l.**, 20145 Milano, Via Alberto Da Giussano, 21

AS BUILT - IMPIANTI ELETTRICI: **GEMMO S.p.a.**, 36057 Arcugnano, Vicenza, Valle Industria, 2

AS BUILT - IMPIANTI MECCANICI: **GEMMO S.p.a.**, 36057 Arcugnano, Vicenza, Valle Industria, 2

PROPRIETA'
AZIENDA USL DI BOLOGNA
DELEGATO CON DELIBERA N. 237 del 24/07/2012
IL DIRETTORE DEL DIPARTIMENTO TECNICO PATRIMONIALE
(Ing. Francesco Ranaldi)

DIRETTORE GENERALE
Dott. Francesco Ripa di Meana

RESPONSABILE UO Servizi Progettazione Edile e Antincendio
Ing. Franco Emiliani

RESPONSABILE PROCEDIMENTO

DIREZIONE LAVORI

PRESIDIO: OSPEDALE MAGGIORE DI BOLOGNA

EDIFICIO: LABORATORI D'ANALISI — CODICE EDIFICIO: R01

CODICE PROG.: D1-1346

PIANO: **SECONDO**

TITOLO ELABORATO:
AS BUILT
IMPIANTO ANTINCENDIO

N° ELABORATO / NOME FILE:
D1-1346_AS_IMST_R01_ISA_LE0_314_A

SOSTITUISCE IL N.

SOSTITUITO DAL N.

AGGIORNAMENTI

Rev.	Data	Redatto
A	09/12/2014	G.E.
B		
C		

ARCHIVIO USL N.:

DATA: 09/12/2014 — SCALA: 1:100

ARCHIVIO N.:

REFERENTE AMMINISTRATIVO:

MOD02 Psq801 ADT Rev.. 5 del 01/03/2013

Sistema IA — Tipo DA — Formato A1+ — Edificio R01 — Disciplina D — Codice D1346

Gemmo s.p.a. — Società soggetta a direzione e coordinamento di CAMFIN S.p.A. — Sistema di gestione per la qualità certificato ISO 9001:2008 — CERTIQUALITY

Questo disegno è di proprietà della GEMMO S.p.A. e non può essere riprodotto o comunicato a terzi senza autorizzazione scritta