ATTACCO PANNELLO Q. +15.50

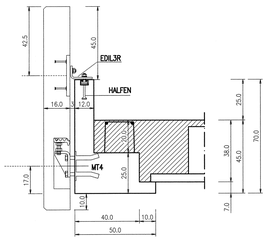

ATTACCO PANNELLO VERTICALE Q. +8.20

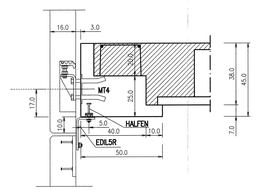

ATTACCO PANNELLO VERTICALE Q. +4.50
Q. +4.50/+11.90

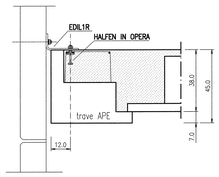

ATTACCO PANNELLO VERTICALE Q. +0.00

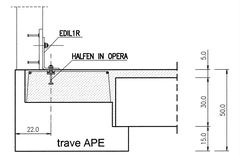

INSERTI METALLICI "EDILMATIC"
- PIASTRA ZANCATA MT4
- MENSOLA MT4
- PIASTRA ZANCATA MT6
- MENSOLA MT6
- PROFILO TIPO D
- SQUADRETTA TIPO EDIL 1-R
- BULLONI TA 14 MA l=50

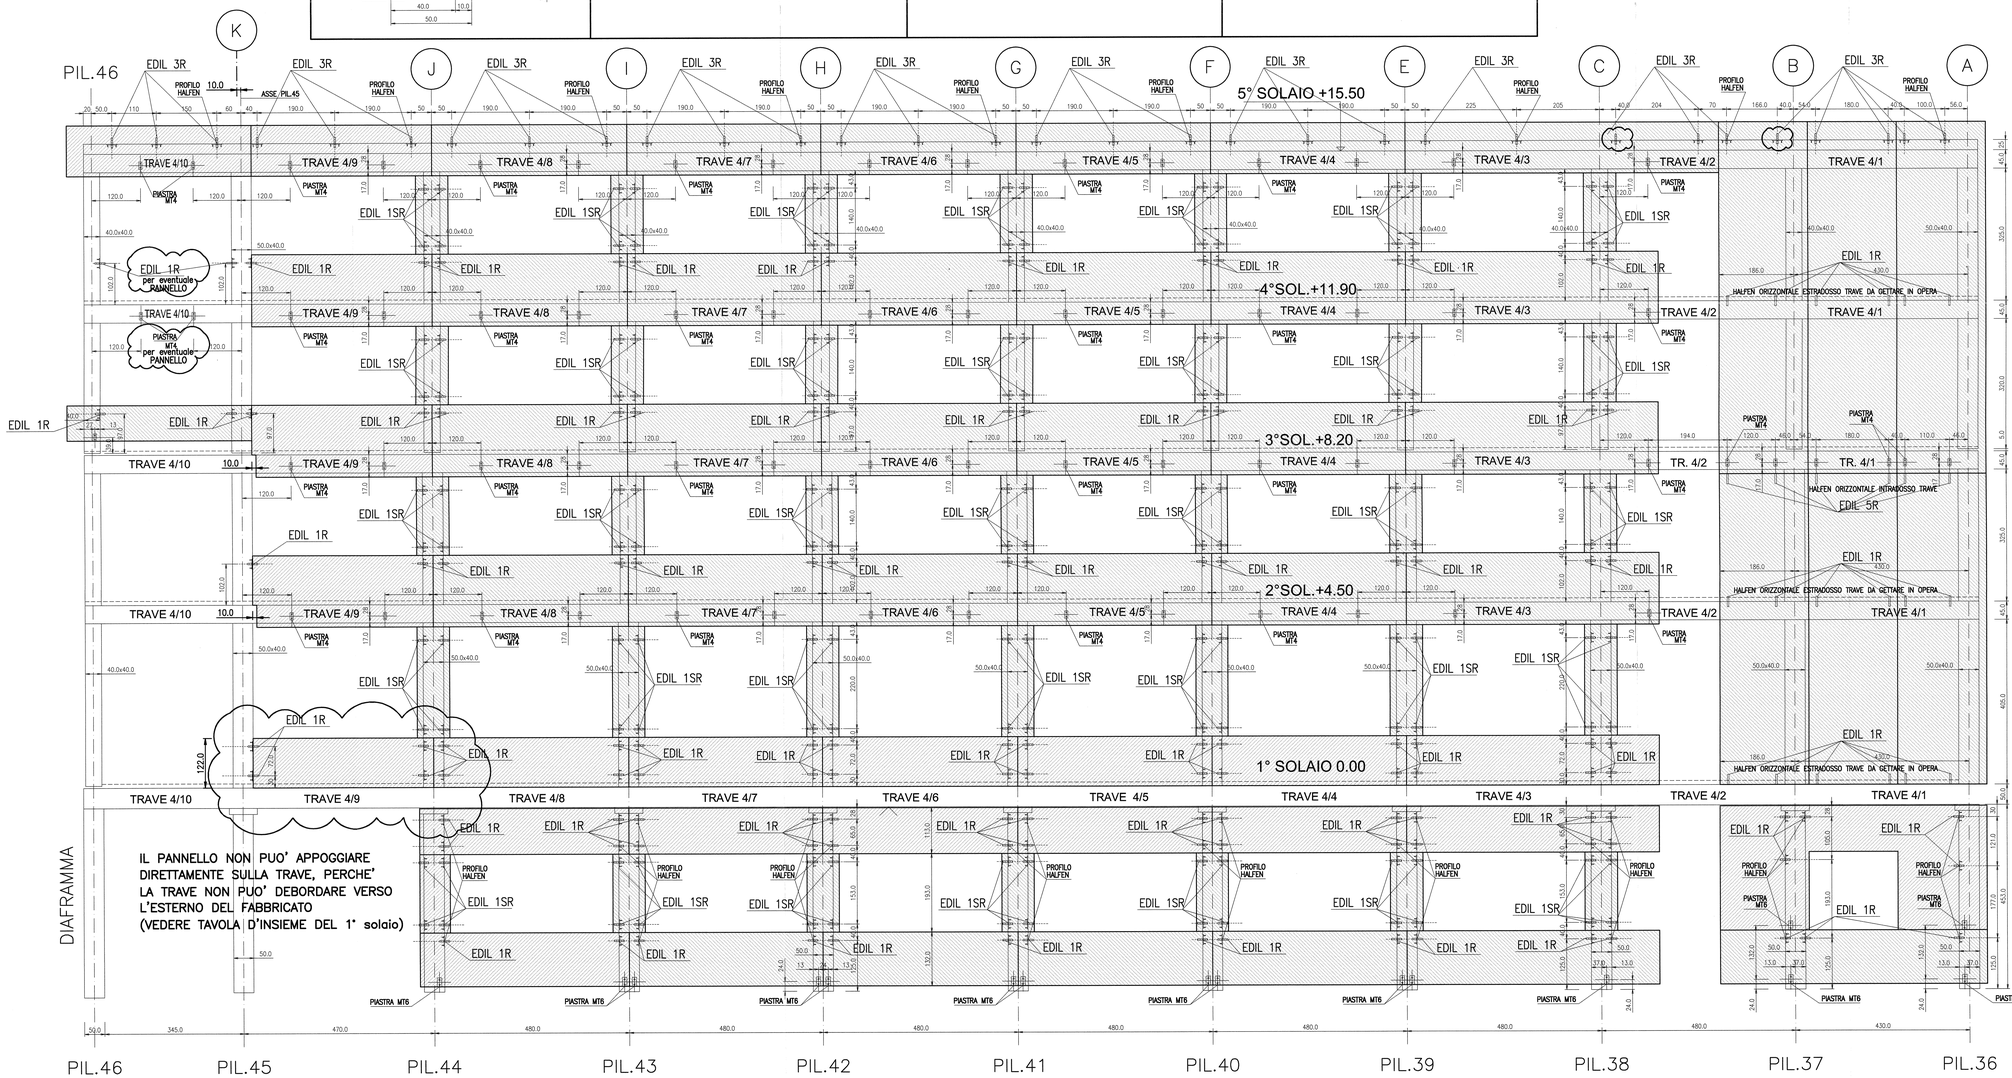

PROSPETTO NORD BLOCCO 33

PRESCRIZIONI MANUFATTI APE

LA PRESENTE TABELLA E' VALIDA PER QUANTO APPLICABILE ALLA FORNITURA IN OGGETTO

TOLLERANZE DI MONTAGGIO:

– TRACCIAMENTO ORIZZONTALE	+/– 15 mm.
– TRACCIAMENTO VERTICALE	+/– 10 mm.
– PIOMBATURA PILASTRI	+/– 8 mm.

TOLLERANZE GEOMETRIA MANUFATTI:

–TRAVI:		**–PANEROTTOLI:**	
– LUNGHEZZA TOTALE	+/– 15 mm.	– SPESSORE	+/– 5 mm.
– ALTRE TOLLERANZE GEOMETRICHE	+/– 8 mm.	– LARGHEZZA TOTALE	+/– 8 mm.
– FRECCIA VERTICALE	+/– 1/700 lunghezza totale mm.	– LUNGHEZZA TOTALE	+/– 8 mm.
–PILASTRI:		**–LASTRE RAMPE CARRABILI:**	
– LUNGHEZZA TOTALE	+/– 10 mm.	– SPESSORE	+/– 5 mm.
– ALTRE TOLLERANZE GEOMETRICHE	+/– 8 mm.	– LARGHEZZA TOTALE	+/– 10 mm.
– CENTRAGGIO TUBO	+/– 3 mm.	– LUNGHEZZA TOTALE	+/– 10 mm.
– FRECCIA VERTICALE	+/– 1/700 lunghezza totale mm.		
–SCALE:		**–GANCI DI SOLLEVAMENTO E INSERTI VARI:**	
– ALZATA	+/– 1 mm.	– DISTANZA PROGRESSIVA	+/–100 mm.
– PEDATA	+/– 2 mm.		
– LUNGHEZZA TOTALE	+/– 10 mm.		
–INSERTI DI FONDAZIONE:		**–GRADONI:**	
– DIMENSIONI	+/– 5 mm.	– DIMENSIONI	+/– 5 mm.

LA SOMMA TOTALE DEGLI SCOSTAMENTI IN TUTTE LE DIREZIONI NON DEVE SUPERARE 30 mm, DIVERSAMENTE IL MONTAGGIO DEVE ESSERE SOSPESO E VA' VERIFICATA LA SITUAZIONE CON LA D.L.
PER MOVIMENTAZIONE, STOCCAGGIO, MONTAGGIO IN OPERA VEDI MANUALE DI MONTAGGIO IN SICUREZZA DELLE STRUTTURE PREFABBRICATE APE.

APE S.p.A.
via L. DA VINCI,14 – 42027 MONTECCHIO EMILIA (R.E.)
Tel. 0522/865441 r.a. – Fax 0522/866110
Internet: http://www.ape.it E-MAIL: ape@ape.it

ICMQ
NORMA UNI EN ISO 9001
CERTIFICAZIONE SISTEMA QUALITA'
CERTIFICATO N. 97157
PROGETTAZIONE E COSTRUZIONE DI COMPONENTI STRUTTURALI IN CALCESTRUZZO

PROT. N°2005/91 | SCALA 1:50

COLORE	rosso	yellow	green	cyan	blue	magenta	white
PENNA	0.40	0.40	0.15	0.70	0.15	0.50	0.15

Rev.	Data	Descrizione	CONSORZIO CONA		APE PREFABBRICATI S.p.A.		
			Verifica	Approvaz.	Verifica	Approvaz.	Redazione
00	30/10/2007				M.GALEAZZI	M.FERRARI	A.ALLIANO
01							
02							
03							
04							
05							

AZIENDA OSPEDALIERA UNIVERSITARIA DI FERRARA

COMPLETAMENTO DELLA NUOVA SEDE DELL'ARCISPEDALE SANT'ANNA IN CONA (FE)
TRAMITE CONCESSIONE DI PROGETTAZIONE DEFINITIVA ED ESECUTIVA, COSTRUZIONE E GESTIONE

PROGETTO ESECUTIVO

Concessionaria: **PROG.ESTE Spa**
Affidataria lavori di progettazione e costruzione: **CONSORZIO CONA**

26 MAG. 2008

IMPRESE COSTRUTTRICI E GESTIONALI

CMB - Carpi (MO) -Mandataria-	SIRAM - Milano
COOP. COSTRUZIONI - BO	HERA - Cassana (FE)
CMR - Filo d'Argenta (FE)	PETROLIFERA Estense - Ferrara
CIAB - Bologna	CIDAS - Copparo (FE)
SINTECO - Ferrara	C.I.R. - Reggio Emilia
RUSI IMPIANTI - Bologna	SERENISSIMA RIST. - Vicenza
SINTEXCAL - Ferrara	COOPSER - Ferrara
Ing.SARTI G.&C. - Poggio R. (FE)	COOP SERVICE - Cavriago (RE)
TUBI COSTRUZIONI - Ferrara	SERVIZI ITALIA - Castellina di S.
DALVA - Ferrara	Impresa BERTONCELLI - FE

PROGETTISTI

PROGETTAZIONE ARCHITETTONICA NUOVE COSTRUZIONI, RESTAURO E RISANAMENTO DELLA PROGETTAZIONE
STUDIO ALTIERI S.p.A. - Thiene (VI)
Responsabile tecnico della progettazione: Arch. Mauro Pigozzo
Codice commessa: H 0 3 8 7 P E

PROGETTAZIONE ARCHITETTONICA DELLE ISTITUZIONI SANITARIE E OSPEDALIERE
STS Servizi Tecnologie Sistemi S.p.A. - Bologna
Responsabile tecnico della progettazione: Ing. Andrea Mazzoni
Codice commessa: 0 5 1 . 2 2

PROGETTAZIONE IMPIANTISTICA
S.TE.P. S.n.c. - Ferrara
Responsabile tecnico della progettazione: Ing. ADEA Alberto Tutti
Codice commessa: 8 4 6

PROGETTAZIONE DELLE STRUTTURAZIONI E DEGLI IMPIANTI
U.TE.CO. - Ferrara
Responsabile tecnico della progettazione: Arch. Pietro Pigozzi
Codice commessa: 0 5 1 . 1 2

APE S.p.A. via L. DA VINCI, 14 – 42027 MONTECCHIO EMILIA (R.E.) Tel. 0522/865441 r.a. – Fax 0522/866110 Internet: http://www.ape.it E-MAIL: ape@ape.it

Ing. Mauro Ferrari
Ing. Massimiliano Golecoz
Geom. Antonio Bisco
Ing. Claudio Mezzadri
ORDINE DEGLI INGEGNERI PROVINCIA DI FERRARA SETT. ING. CIVILE E AMBIENTALE Dott. Ing. MAURO FERRARI n. 637
APE PREFABBRICATI S.p.A.
IL PROGETTISTA DEI C.A.I.
Dott. Ing. MAURO FERRARI

mezzadri ingegneria s.r.l.
Via Bologna, 46 - 44100 FERRARA
Tel. 0532 760 111 - Fax 0532 760 100

Ing. Dubino Mezzadri
Ing. Davide Grandis
Ing. Francesco Pinori

CONSORZIO CONA
Via E. Zago, 7 - 40128 BOLOGNA

Rev.	Data	Descrizione	CONSORZIO CONA		STS Servizi Tecnologie Sistemi S.p.A.		
			Verifica	Approvaz.	Verifica	Approvaz.	Redatto
00	30/10/2007	Elaborazione					

Denominazione:
CORPO 33
POSIZIONE INSERTI PER ATTACCO PANNELLI - TAV.2

Codice elaborato: E 0 0 X X S 1 4 2 2 4 5
Codice commessa: 0 0 0 0 0 F 7.3

FILE: F_E_0_S_142.245_C33PAN2_R00