SCHEMA REGOLAZIONE VENTILCONVETTORI di Produzione "AERMEC"

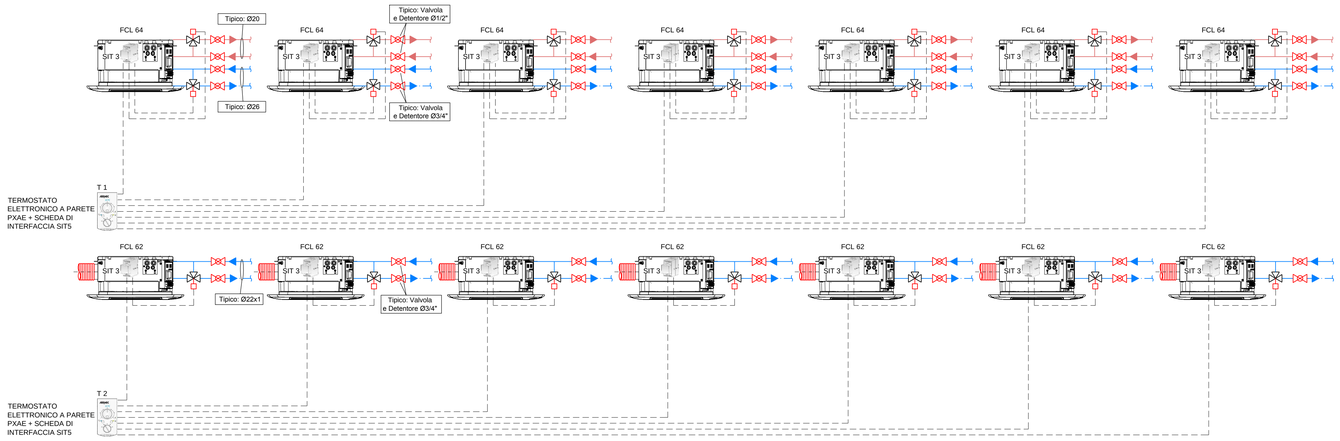

LEGENDA	
AC	RETE DI DISTRIBUZIONE IN RAME PER ACQUA CALDA, IN MULTISTRATO CON GIUNZIONI PINZATE, COIBENTATA CON GUAINA Sp.: 13mm
AR	RETE DI DISTRIBUZIONE ACQUA REFRIGERATA, IN MULTISTRATO CON GIUNZIONI PINZATE, COIBENTATA CON GUAINA Sp.: 13mm
COND	RETE DI SCARICO CONDENSA IN PVC
FCL...	VENTILCONVETTORE A CASSETTA Tipo: "AERMEC" - Modello: FCL
T...	TERMOSTATO ELETTRONICO A PARETE

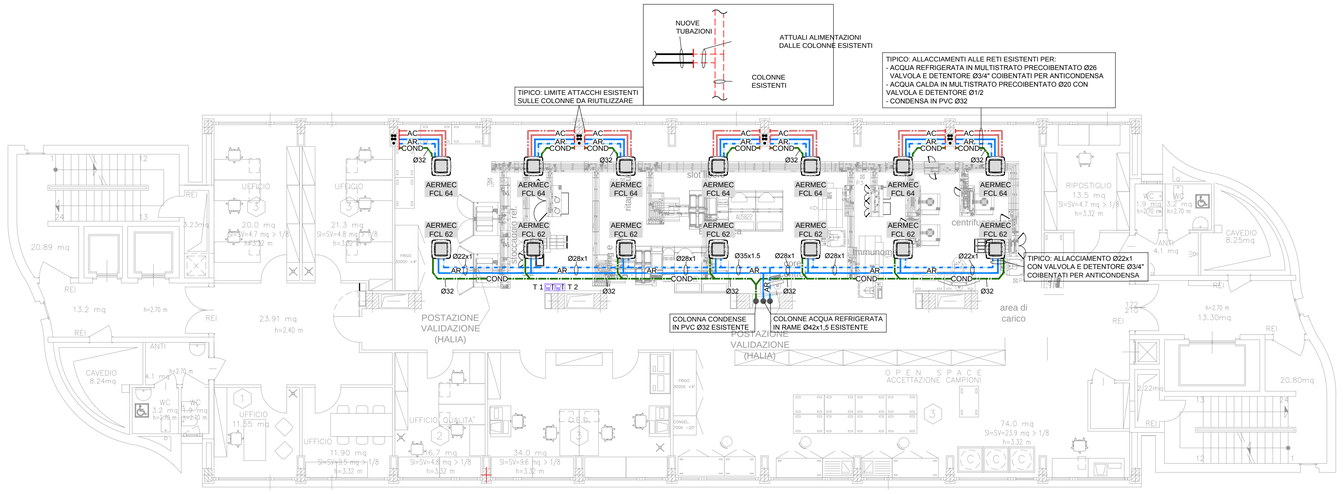

Comune di Bologna
Provincia di Bologna

DESCRIZIONE DEI LAVORI:

PROGETTO PER LA REALIZZAZIONE DEGLI IMPIANTI TERMOIDRAULICI PRESSO IL LABORATORIO ANALISI BECKMAN COULTER SITUATO AL PIANO PRIMO Pad. 20 PRESSO IL POLICLINICO SANT'ORSOLA–MALPIGHI DI BOLOGNA

OGGETTO :

IMPIANTI TERMOIDRAULICI
PROGETTO ESECUTIVO
IMPIANTO DI CLIMATIZZAZIONE

N. TAVOLA: 02

SCALA: 1:100

PROGETTO A CURA DI

CEPRO

Sede legale.: Via Gramsci 1/A – 40051 Malalbergo (BO)
Email: info@cepro-italy.com

DITTA INSTALLATRICE

COMMITTENTE

CONSORZIO CONEI – VIA GRAMSCI 1/A – 40051 – MALALBERGO (BO) A SEGUITO CONTRATTO CON BECKMAN COULTER S.r.l. – VIA ROMA, 108 – EDIFICIO F/1 20060 – CASSINA DE' PECCHI (MI)

PROPRIETA'

AZIENDA OSPEDALIERO–UNIVERSITARIA DI BOLOGNA
POLICLINICO S. ORSOLA–MALPIGHI
VIA ALBERTONI 15 – 40138 BOLOGNA

Rev.	Data	Descrizione	Disegn.	Appr.
2				
1	09/12/2015	AS-BUILT	L.N.	L.N.
0	19/05/2015	EMISSIONE	P.G.	R.C.

IL TECNICO:

LA RIPRODUZIONE E LA CESSIONE A TERZI E' VIETATA AI TERMINI DI LEGGE

Mod–04.07

Nome file: LAV_PR_ACAD-2015_BOX.dwg