LEGENDA ILLUMINAZIONE

- 2x26W IP66 — FARETTO 2x26W MARCA RC TEON DIAM. 300mm DA INCASSO – IP66
- SLS — ZUMTOBEL STAFF "SLOTLIGTH" SOSPENSIONE
- SL — ZUMTOBEL STAFF "SLOTLIGTH" INCASSO CON LE SEGUENTE TIPOLOGIE:

TIPO A	DIMENS. INGOMBRO ESTERNO 78 mm x 6661 mm	TAGLIO CARTONG.: 694±0,5mm x 6652 + 1mm–0mm
TIPO B	DIMENS. INGOMBRO ESTERNO 78 mm x 5567 mm	TAGLIO CARTONG.: 694±0,5mm x 5558 + 1mm–0mm
TIPO E	DIMENS. INGOMBRO ESTERNO 78 mm x 2280 mm	TAGLIO CARTONG.: 694±0,5mm x 2271 + 1mm–0mm
TIPO F	DIMENS. INGOMBRO ESTERNO 78 mm x 3374 mm	TAGLIO CARTONG.: 694±0,5mm x 3365 + 1mm–0mm
TIPO G	DIMENS. INGOMBRO ESTERNO 78 mm x 4471 mm	TAGLIO CARTONG.: 694±0,5mm x 4462 + 1mm–0mm
TIPO H	DIMENS. INGOMBRO ESTERNO 78 mm x 7726 mm	TAGLIO CARTONG.: 694±0,5mm x 7749 + 1mm–0mm
TIPO I	DIMENS. INGOMBRO ESTERNO 78 mm x 9948 mm	TAGLIO CARTONG.: 694±0,5mm x 9939 + 1mm–0mm

- 1172mm — ZUMTOBEL STAFF "SLOTLIGHT" INCASSO L=1172mm
- 2268mm — ZUMTOBEL STAFF "SLOTLIGHT" INCASSO L=2268mm
- 3362mm — ZUMTOBEL STAFF "SLOTLIGHT" INCASSO L=3362mm
- DL — ZUMTOBEL STAFF "DLQ" 250 x 250
- DLQ — ZUMTOBEL STAFF "DLQ" 190 x 190
- C — ZUMTOBEL STAFF "CARDAN" INCASSO
- A — BEGA APPLIQUES A LUCE DIREZIONATA WALLWASHER – IP 65
- CONTROLLO LUCI CORRIDOIO (VEDI PARTICOLARE)
- INTERRUTTORE PER PUNTO LUCE S3.85.A5 (DORSALE A VISTA E DERIVAZIONE SOTTOTRACCIA)
- PULSANTE PER PUNTO LUCE S3.85.A25 (DORSALE A VISTA E DERIVAZIONE SOTTOTRACCIA)
- PULSANTE CON SPIA LUMINOSA PER PUNTO LUCE S3.85.A30 (DORSALE A VISTA E DERIVAZIONE SOTTOTRACCIA)
- INTERRUTTORE AD INFRAROSSI CON SENSORE DI PRESENZA
- REVELATORE DI LUCE DIURNA
- APPARECCHIO DI COMANDO LUCI
- 1x26W — PLAFONIERA PER LAMPADA FLUORESCENTE 4x14W (TIPO 1) ILLUMINAZIONE DIRETTA DA INCASSO SCHERMO PARABOLICO CON OTTICA A MICROPRIAMIDI MPO CON DISTRIBUZIONE BATWING CON LIMITAZIONE DELL'ABBAGLIAMENTO L<100 cd/m² a 60/65° S1.H10.A5
- 2x18W — PROIETTORE PER LAMPADA FLUORESCENTE COMPATTA TC-D 2x18W (TIPO 9) PER ILLUMINAZIONE DIRETTA DA INCASSO CON SCHERMO IN VETRO IP54 S1.H15.A10
- 4x18W — PLAF. PER LAMPADE FLUORESCENTI 4x18W (TIPO 12) ILLUM. DIRETTA DA INCASSO, SCHERMO IN POLICARBONATO PRISMATIZZATO IP40 S1.H35.A5
- 4x14W — PLAF. PER LAMPADE FLUORESCENTI COMPATTE 2x9W (TIPO 15) ILLUM. DIRETTA A PARETE S1.H50.A5
- 4x18W — PLAF. PER LAMPADE FLUORESCENTI 4x18W (TIPO 16) ILLUM. DIRETTA DA INCASSO CON SCHERMO IN RICOPERTATORE IN POLICARBONATO IP54 S1.H35.A5
- 1x24W — PLAF. PER ILLUM. DI EMERGENZA AUTOALIMENTATA CON DISPOSITIVO PER TEST CENTRALIZZATO 1x24W S.E. AUTONOMIA 3h RICARICA IN 12h IP65 DA INCASSO S1.G65.A5
- 1x8W — PLAF. PER ILLUM. DI EMERGENZA AUTOALIMENTATA CON DISPOSITIVO PER TEST CENTRALIZZATO 1x8W S.E. AUTONOMIA 3h RICARICA IN 12h IP65 DA INCASSO S1.G65.A10
- SA — SISTEMA AUTONOMO PER ALIM. IN EMERGENZA DI LAMPADE FLUO. AUTONOMIA 3h RICARICA IN 12h S.E. S19.A10.A5

ILLUMINAZIONE "AREE VERDI INGRESSO E BAR":

- TP25 h=2,7m — Htt = 2,70 m: – APPARECCHIO ILLUMINANTE ARTEMIDE LICHTSTEELE 2,70 BIANCO RAL 90002 HIT 70W. Art. 19386 cod. 5377201
- TP25 h=1,2m — Htt = 1,20 m: – APPARECCHIO ILLUMINANTE ARTEMIDE LICHTSTEELE 1,20 BIANCO RAL 9002 TC-L 36W. Art. 2085 cod. 5377701
  – SUPPORTO DA INTERRARE ARTEMIDE art.724013 cod. 5642300

ILLUMINAZIONE A PARETE "AREE INTERNE":

- TP26 — – APPARECCHIO ILLUMINANTE ARTEMIDE LICHTSTEELE WALL BIANCO RAL 9002 TC-L 36W. Art. 1940 cod. 5397901

Pianta deposito quota -6.40
Impianto luce

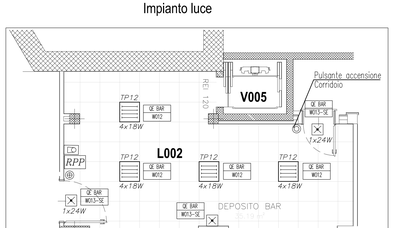

SERVIZIO SANITARIO REGIONALE
EMILIA-ROMAGNA
Azienda USL di Bologna
Direttore Generale: Dott. Francesco RIPA DI MEANA

Responsabile del Procedimento
Ing. Francesco PARNALDI

REALIZZAZIONE DELL'OSPEDALE BELLARIA DI BOLOGNA - NUOVO PADIGLIONE G -

ATI partecipanti
Mandatario: CONSORZIO COOPERATIVE COSTRUZIONI

Mandanti: ADANTI; BUSI

Coordinamento di Progetto: STS
Ing. Emilio BONA VEGGI
Ing. Fausto DALLARELLO

Direzione tecnica
Prof. Arch. Eugenio MIRIZZANI
Ing. Emilio BONA VEGGI

Progetto Architettonico
Prof. Arch. Eugenio MIRIZZANI
Arch. Andrea VANZINI

Progetto Strutture
Ing. Fausto DALLARELLO
Ing. Fausto FRASCAROLI

Progetto impianti
Ing. Emilio BONA VEGGI
Ing. Rinaldo MAORI
Per. Ind. Claudio RIGHI

Collaboratori
Arch. Ilaria ACOS

Coordinamento alla Sicurezza in fase di progettazione
Ing. Paola TRAPELLA

Gruppo di progettazione: STS

AS BUILT

IMPIANTI ELETTRICI

Stralcio Planimetria Quota -2,20
Zona Atrio di Ingresso e Bar
Impianto di Illuminazione

NOME FILE	AMB. SOFT.	SCALA
05.25_AB_EE_80.04A_0.dwg	Autocad 2008	1:100

REV	DATA	REVISIONE / DESCRIZIONE	Disegnato	Verificato	Approvato
0	Agosto 2009	Emissione	RB	CO	G. BRUNETTI

05.25	OSBE	AB	EE	80.04A	0
CODICE COMMESSA COMMITTENTE	CODICE COMMESSA IMPRESA/STS	OPERA	LIVELLO PROGETTUALE	TIPO	ELABORATO	REV.