



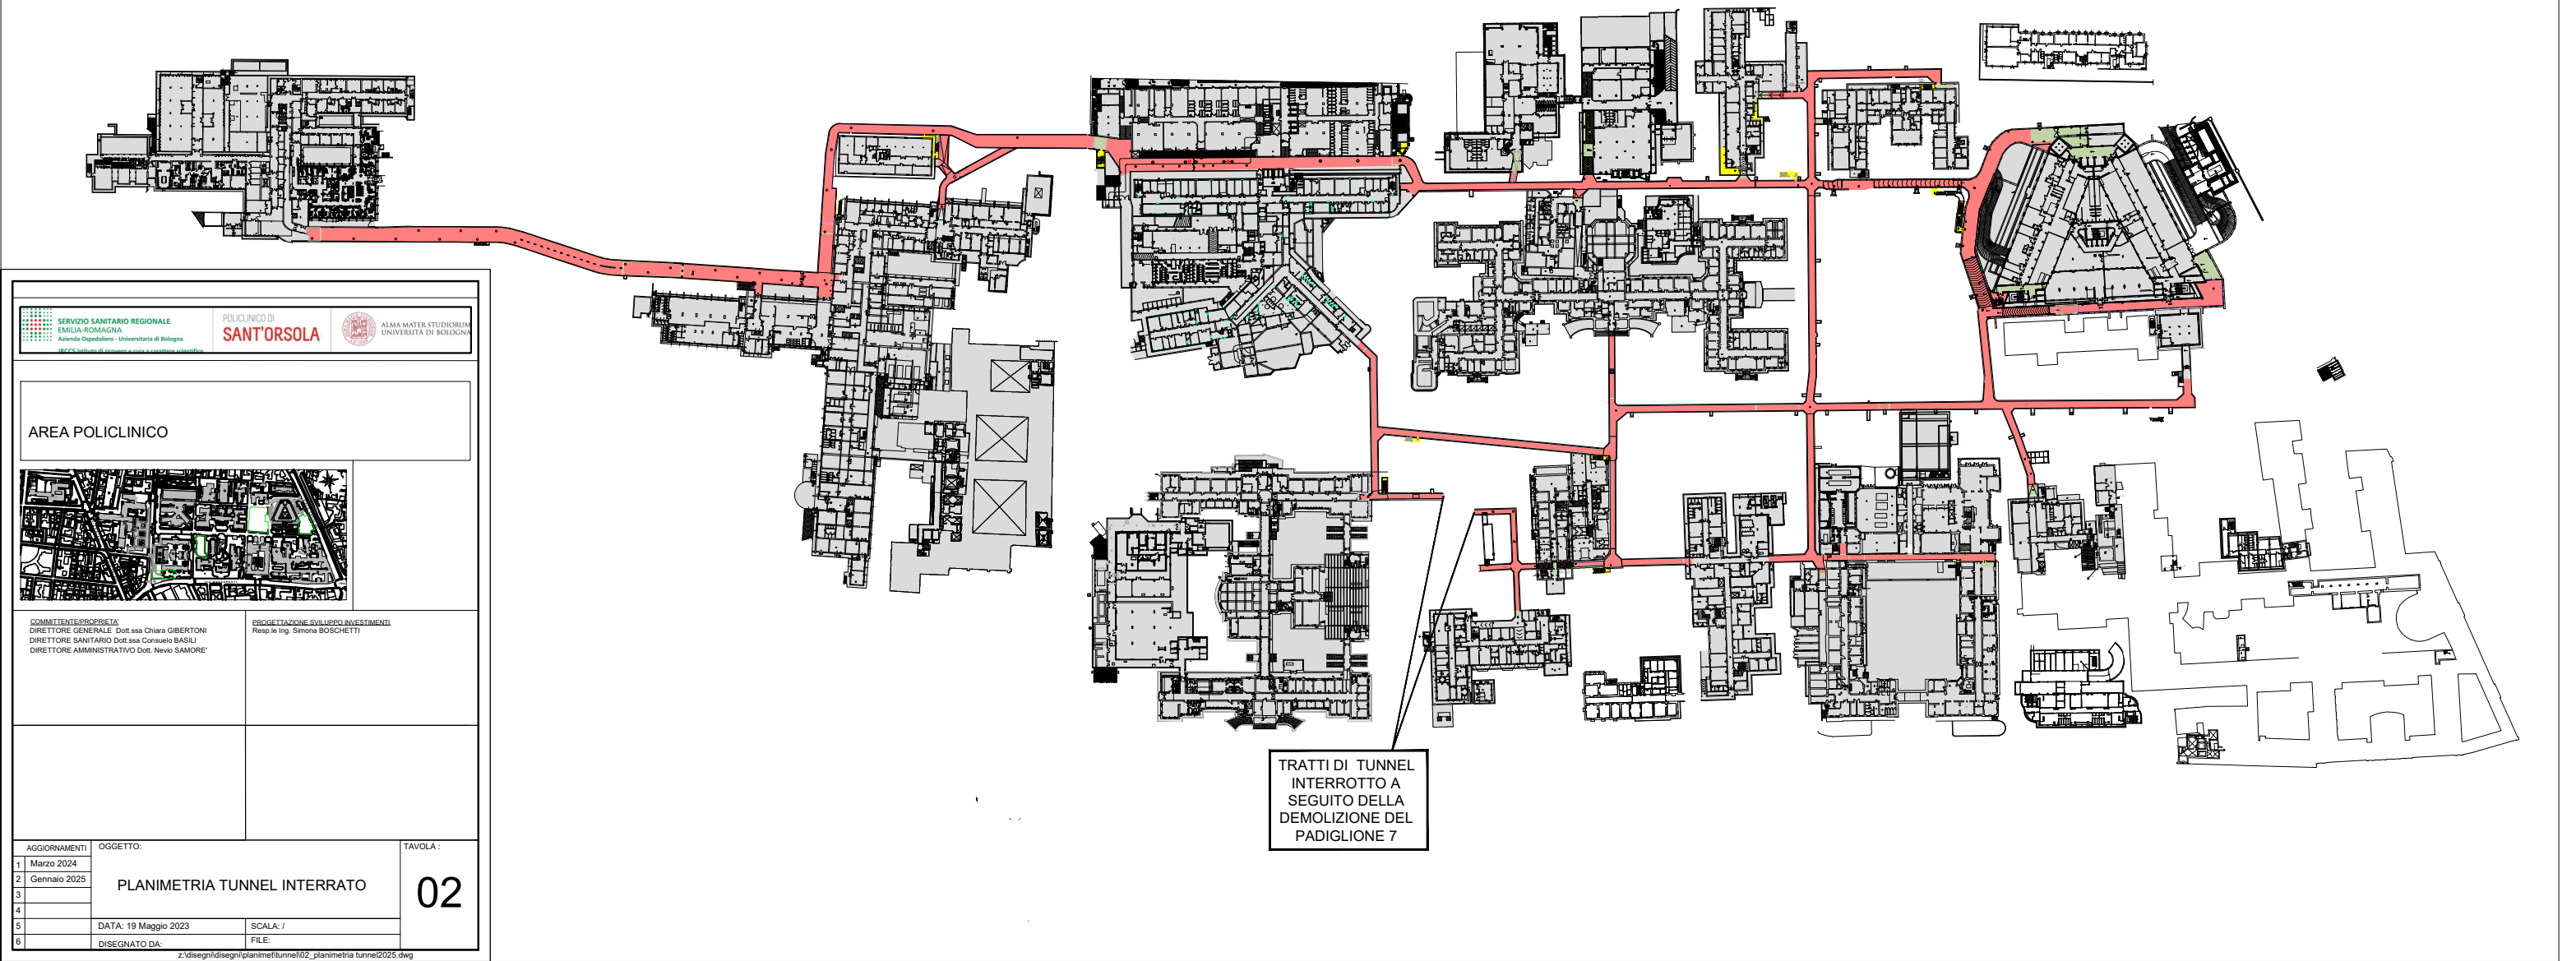

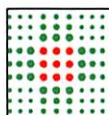

SERVIZIO SANITARIO REGIONALE
EMILIA-ROMAGNA
Azienda Ospedaliero - Universitaria di Bologna
IRCCS Istituto di ricovero e cura a carattere scientifico

POLICLINICO DI
SANT'ORSOLA



ALMA MATER STUDIORUM
UNIVERSITÀ DI BOLOGNA

PADIGLIONE n. 5 NUOVE PATOLOGIE/POLO CHIRURGICO E DELLE EMERGENZE



COMMITTENTE/PROPRIETÀ

DIRETTORE GENERALE Dott.ssa Chiara GIBERTONI
DIRETTORE SANITARIO Dott.ssa Consuelo BASILI
DIRETTORE AMMINISTRATIVO Dott. Nevio SAMORE'

PROGETTAZIONE SVILUPPO INVESTIMENTI

Resp.le Ing. Simona BOSCHETTI

GRUPPO DI LAVORO:

INCARICHI ESTERNI

AGGIORNAMENTI

OGGETTO:

TAVOLA :

1	Dicembre 2009
2	Ottobre 2010
3	Settembre 2018
4	Agosto 2019
5	Agosto 2020
6	Gennaio 2023

QUADRI ELETTRICI

DATA: 15 Febbraio 2005

SCALA: 1:200

DISEGNATO DA:

FILE:


QE

	1	2	3	4	5	6		
A	CLIENT : POLICLINICO S. ORSOLA - MALPIGHI CLIENTE							
B	SUBJECT : QUADRO QG/S GENERALE STERILIZZAZIONE PIANO PRIMO SOGGETTO							
	PLANT : NUOVO POLO CHIRURGICO IMPIANTO							
C	LOCATION : BOLOGNA LOCALITA'							
D	Ord. Ach. Conferma We reserve all rights in this document and in the information contained therein. Reproduction or disclosure to third parties without express authority is strictly forbidden. © riserviamo tutti i diritti correlati con il presente documento e con l'oggetto o le materie in rappresentati con diritto di riproduzione e rendere accessibile e terzi in assenza di previa autorizzazione.		Item Pos.	Origin Origine	Prep. Dta. 09.10.09	Resp. Dep. UTL. Resp. Take over dep.	PROGETTO DISTRIBUZIONE IMPIANTI ELETTRICI SCHEMA ELETTRICO UNIFILARE QUADRO QG/S Title Titolo Apparatus Apparecchio Doc. No. N. Doc. I.C.4	Lang. Lingua
	1	2	3	4	5	6		

NOTA: UTILIZZARE RELE' DIFFERENZIALI TIPO 'A'

LINEA DA QUADRO AL PIANO INTERRATO OGNEED-CH

LS
E229-C
KPE1

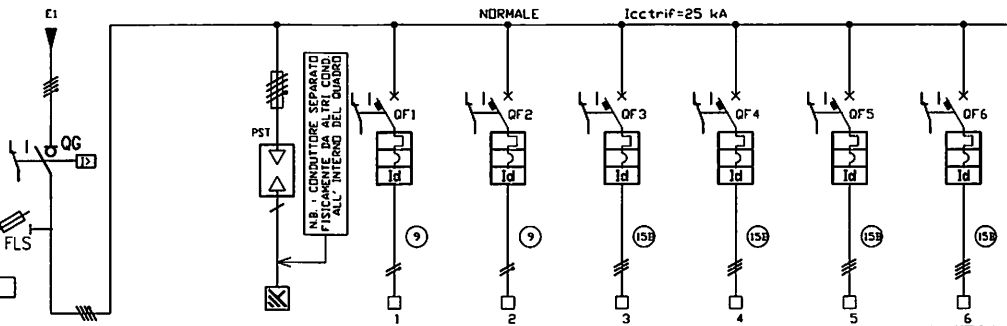

DENOMINAZIONE UTENZA	1	ALIMENTAZIONE DA OGNEED-CH	PROTEZIONE SOVRATENSIONI	BANCONE ULTRASUONI	BANCONE ULTRASUONI	LAVASTRUMENTI STERIS 15B	LAVASTRUMENTI STERIS 15B	LAVASTRUMENTI STERIS 15B	LAVASTRUMENTI STERIS 15B
TENSIONE	2					400	400	400	400
POTENZA	3	85		1,5	1,5	10	10	10	10
In	4								
CONVERTITORI	5								
TIPO E PORTATA	6	4X400A	L10/40-400	2X16A	2X16A	4X16A	4X16A	4X16A	4X16A
POTERE D'INTERRUZIONE	7		25kA	25kA	25kA	25kA	25kA	25kA	25kA
TIPO SGANCIAZIONE E CURVA	8		SCARICATORE	S203P 'C'	S203P 'C'	S203P 'C'	S203P 'C'	S203P 'C'	S204P 'C'
TARATURA SGANCIAZIONE TERMICO	9			FISSA 16A	FISSA 16A	FISSA 16A	FISSA 16A	FISSA 16A	FISSA 16A
TARATURA SGANCIAZIONE MAGNETICO	10			FISSA	FISSA	FISSA	FISSA	FISSA	FISSA
RELE' DIFFERENZIALE	11			DDA203 'A'	DDA203 'A'	DDA203 'A'	DDA203 'A'	DDA203 'A'	DDA204 'A'
TARATURA RELE' DIFFERENZIALE	12			30 mA	30 mA	30 mA	30 mA	30 mA	30 mA
CONTATTORE TIPO E PORTATA	13								
RELE' TERMICO TIPO E PORTATA	14								
BASE FUSIBILI TIPO E PORTATA	15	E933N/32	E933N/25						
FUSIBILI TIPO E PORTATA	16	gG 1A	gG 125A						
TRASFORMATORE TIPO	17								
DISPOSITIVO AUTOMATIFASAMENTO	18								
CONDENSATORI TIPO	19								
RELE' PASSO-PASSO	20								
LIMITATORE	21		CONTRADE 204 000						
FASI UTILIZZATE	22								
CONDUTTORI INTERNO DI COLLEGAMENTO	24								

CAVO	TIPO	25	FG7M1	FG70M1	FG70M1	FG70M1	FG70M1	FG70M1	FG70M1
SEZ.	FASE	26	3X1X120mm ² +N+T	F+N	F+N	3F+N+G	3F+N+G	3F+N+G	3F+N+G
Pos. Origine				09.10.09				Lingua	
We reserve all rights in this document and in the information				PROGETTO DISTRIBUZIONE IMPIANTI ELETTRICI				Schema Elettrico Unifilare	
See without express authority strictly forbidden.				QUADRO QG/S				Scale	
				Apparecchio				Scale	
				Doc. No.				Sh. No.	
				I.C.4				02	


[illegible]

[illegible]

LINEA EMERGENZA		DA BLINDO		NOTA: UTILIZZARE RELE' DIFFERENZIALI TIPO "A"		COMUTATORE MANUALE		LINEA E3/LINEA E2	
EMERGENZA ICCT-F=20 KA Iccnom=15KA									

DECOMPOSIZIONE UTENZA		TENSIONE		POTENZA		DATI UTENZA		INTERUTTORE		DATI APPARECCHIATURE		CANO	
1	2	3	4	5	6	7	8	9	10	11	12	13	14
1	CONSUMO	L 5	2	5	CONVERTITORI	6	TIPO E PORTATA	7	POTERE D'INTERRUZIONE	8	TIPO SCAMBIAZIONE E CURVA	9	TAVOLINA SCAMBIAZIONE TERMICO



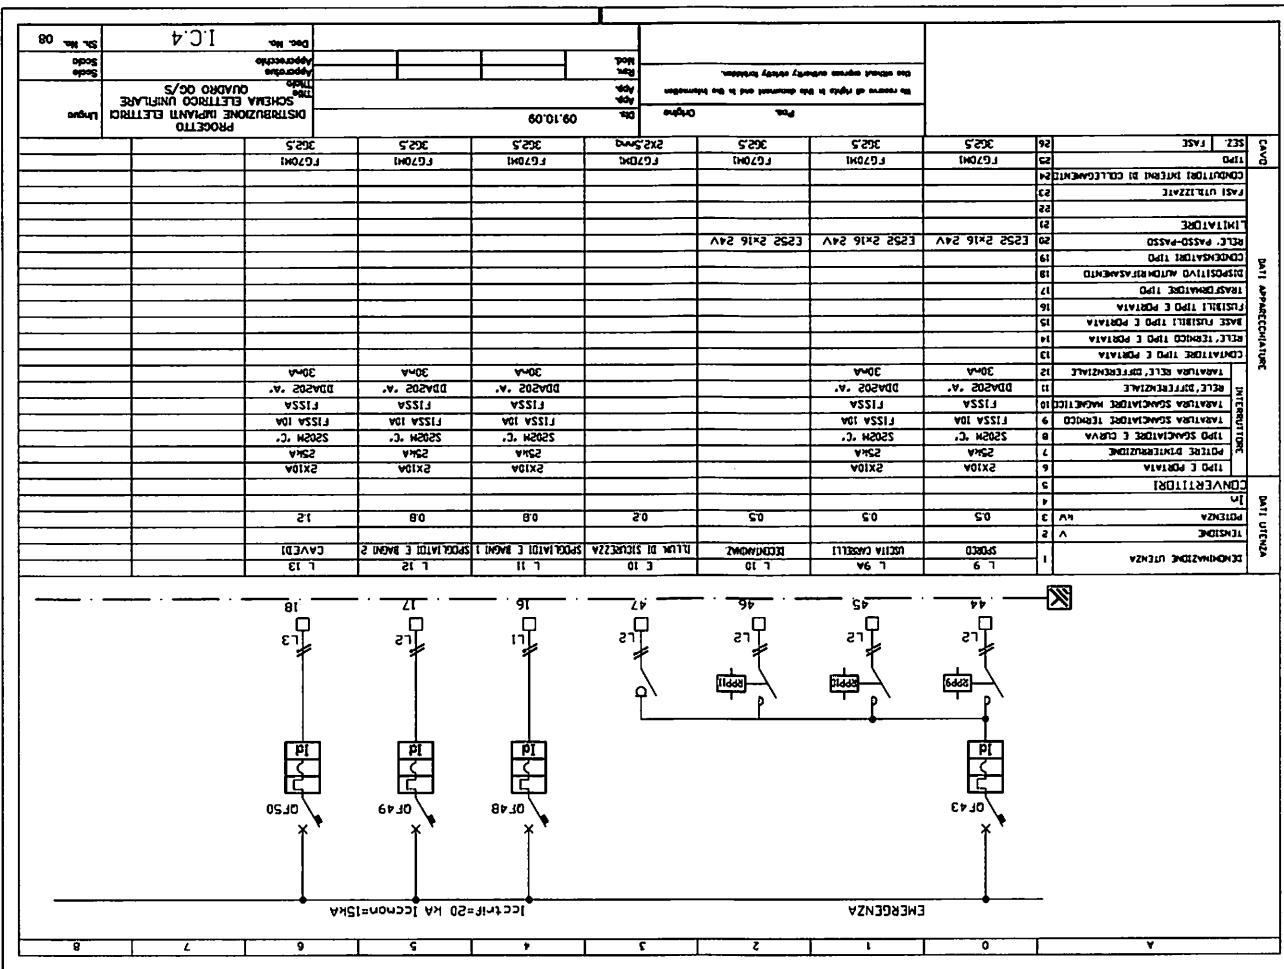

DATI APPARECCHIATURE		DATI UTENZA	
CAVOT	SEZ. / FASE	INDICAZIONE UTENZA	TEMPO

[illegible]



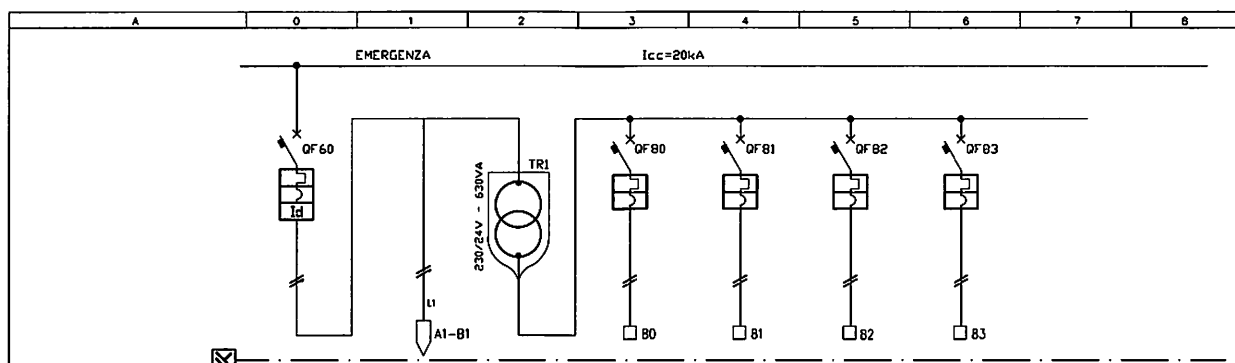


DATI UTENZA	1	2	3	4	5	6	7	8
DENOMINAZIONE UTENZA	1	2	3	4	5	6	7	8
TENSIONE	V	230	230	24	24	24	24	24
POTENZA	kW	1	0.5	0.5	0.5	0.5	0.5	0.5
IN	A							
CONVERTITORI	5							
TIPO E PORTATA	6	2X16A		2X20A	2X20A	2X20A	2X20A	2X20A
POTERE D'INTERRUZIONE	7	25kA		25kA	25kA	25kA	25kA	25kA
TIPO SGANCIAZIONE E CURVA	8	S202M "C"		S202M "C"	S202M "C"	S202M "C"	S202M "C"	S202M "C"
TARATURA SGANCIAZIONE TERMICO	9	FISSA 16A		FISSA 20A	FISSA 20A	FISSA 20A	FISSA 20A	FISSA 20A
TARATURA SGANCIAZIONE MAGNETICO	10	FISSA		FISSA	FISSA	FISSA	FISSA	FISSA
RELE' DIFFERENZIALE	11	DDA202 "A"						
TARATURA RELE' DIFFERENZIALE	12	30mA						
CONDATTORI TIPO E PORTATA	13							
RELE' TERMICO TIPO E PORTATA	14							
BASE FUSIBILI TIPO E PORTATA	15							
FUSIBILI TIPO E PORTATA	16							
TRASFORMATORE TIPO	17		230/24V - 630VA					
DISPOSITIVO AUTOMORIFASAMENTO	18							
CONDENSATORI TIPO	19							
RELE' PASSO-PASSO	20							
INITIATORE	21							
FASI UTILIZZATE	22							
CONDUTTORI INTERNO DI COLLEGAMENTO	24							
TIPO	25		F070M					
SEZ. FASE	26		3625					

Pos.	Origine	Da.	09.10.09	PROGETTO	Lingua
		App.		DISTRIBUZIONE IMPIANTI ELETTRICI	
		Rev.		SCHEMA ELETTRICO UNIFILARE	
		Mod.		QUADRO QG/S	
				Approvato	Scala
				Apposizione	Scala
				Doc. No.	13
				I.C.4	

352		FASZ		26		3625	
		Post.		Origine		Data	
Mod.		Data		Appr.		Appr.	
Approbato							
Scala							
Sf. No.		14		I.C.4			

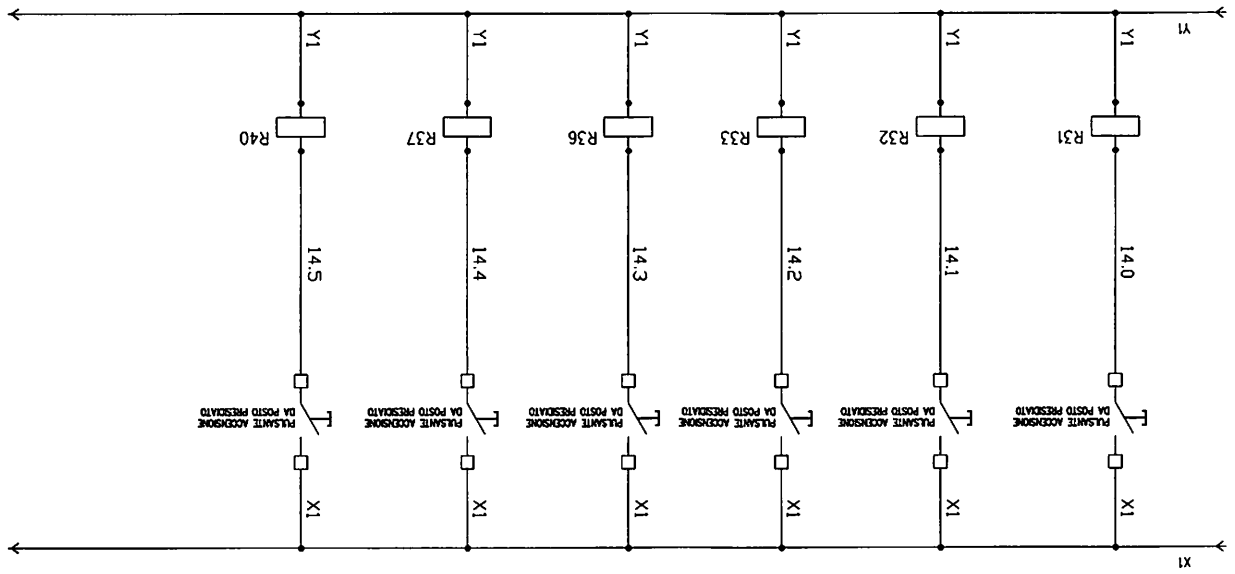


157		F. A. S. T.		26		3623	
Origine		Pac.		The reserve of rights in this document and in the information		This document contains confidential information	

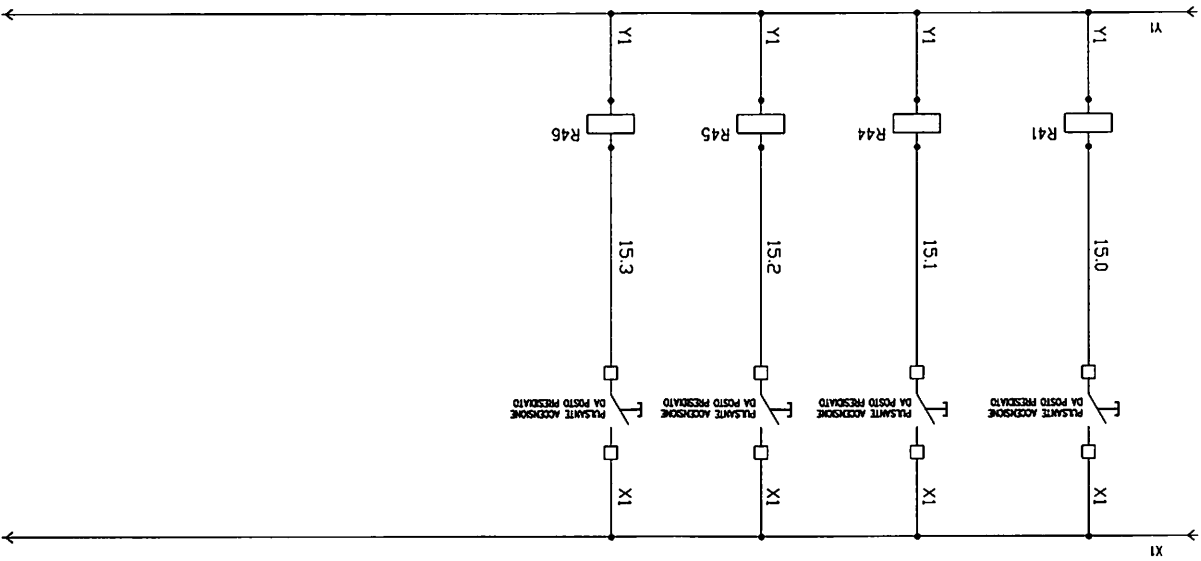

[illegible]


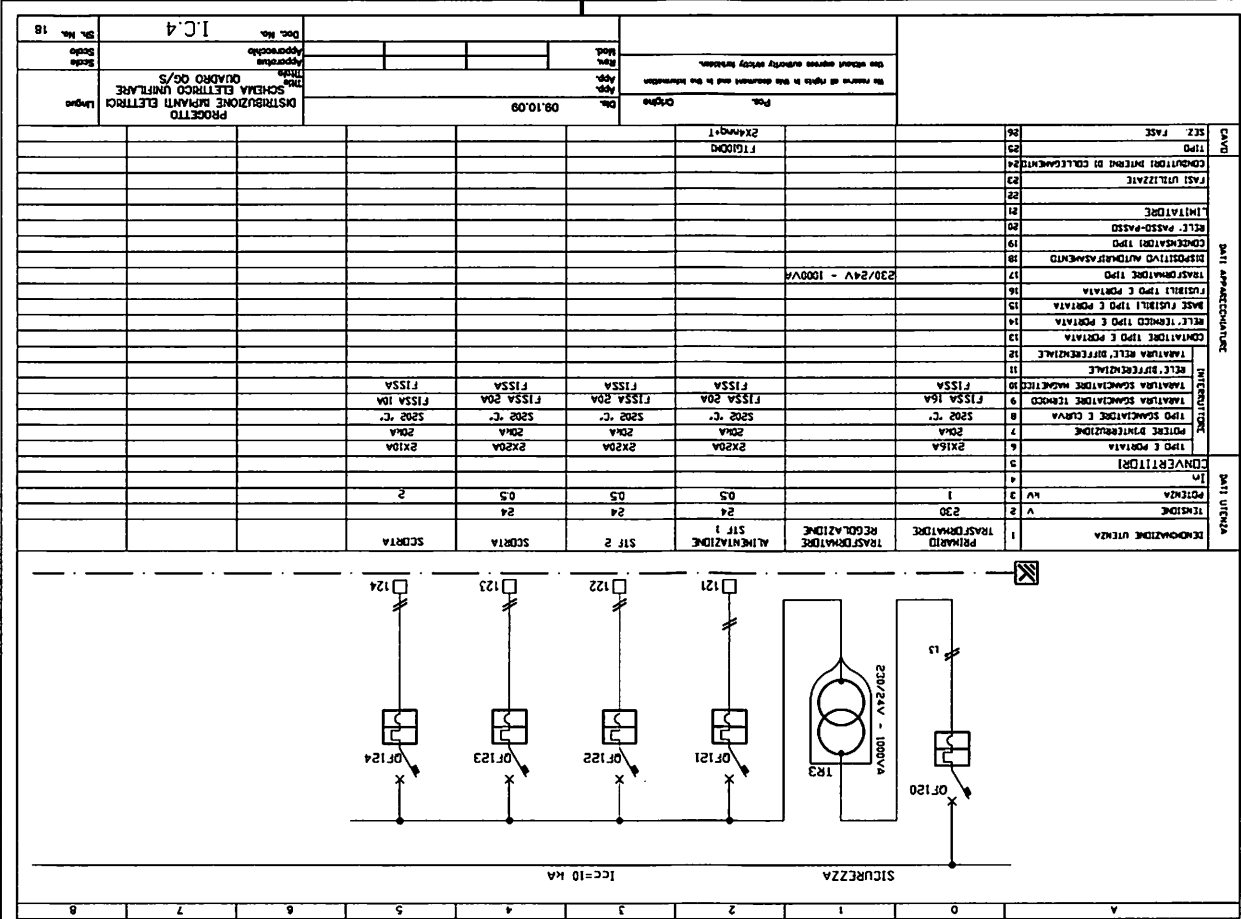


IC.4



18

[illegible]


[illegible]

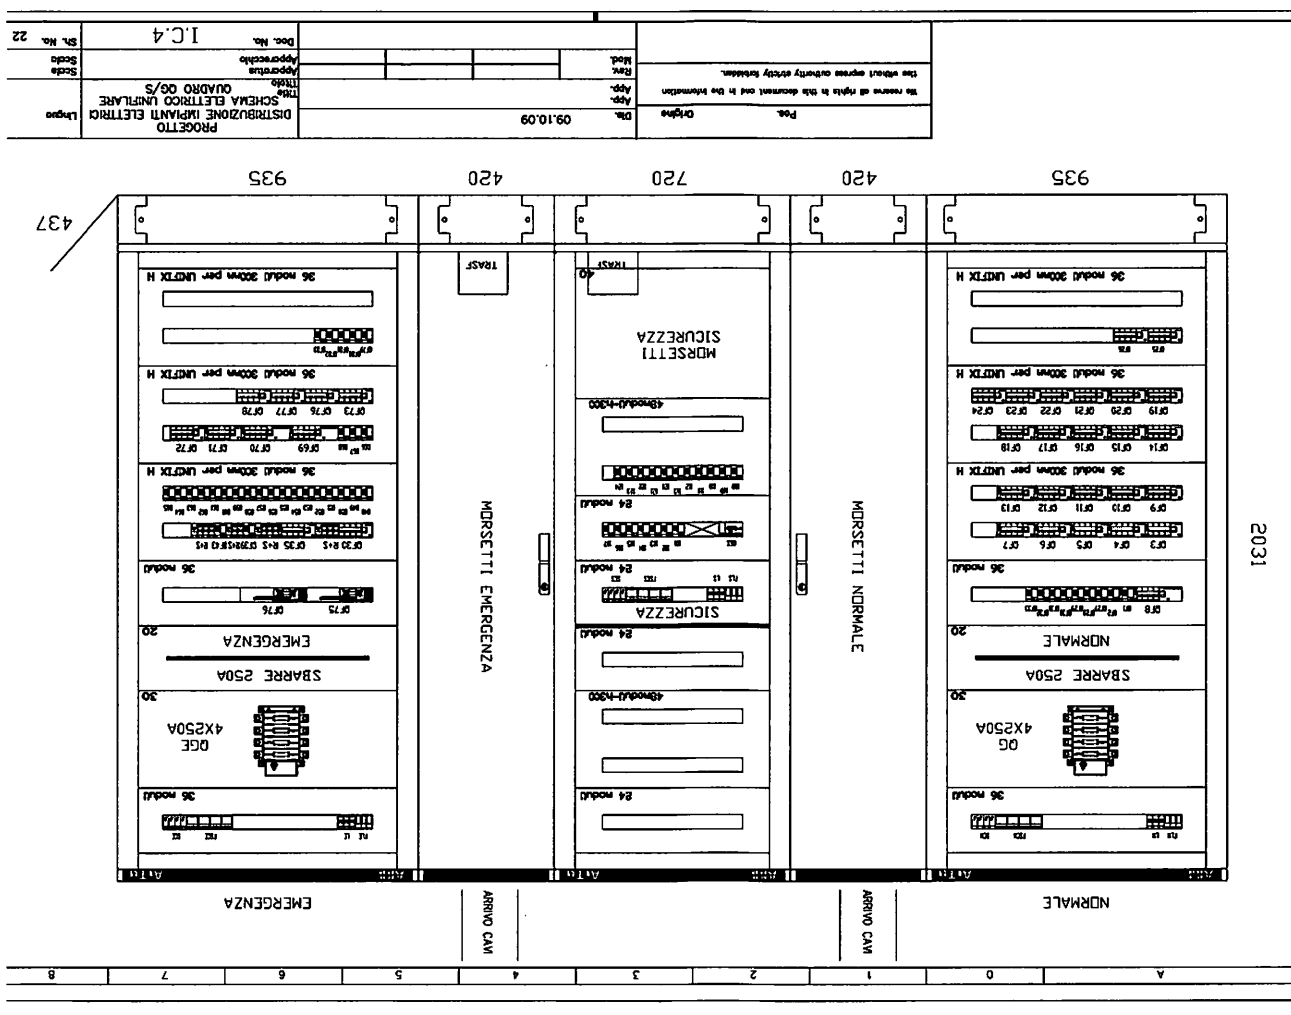

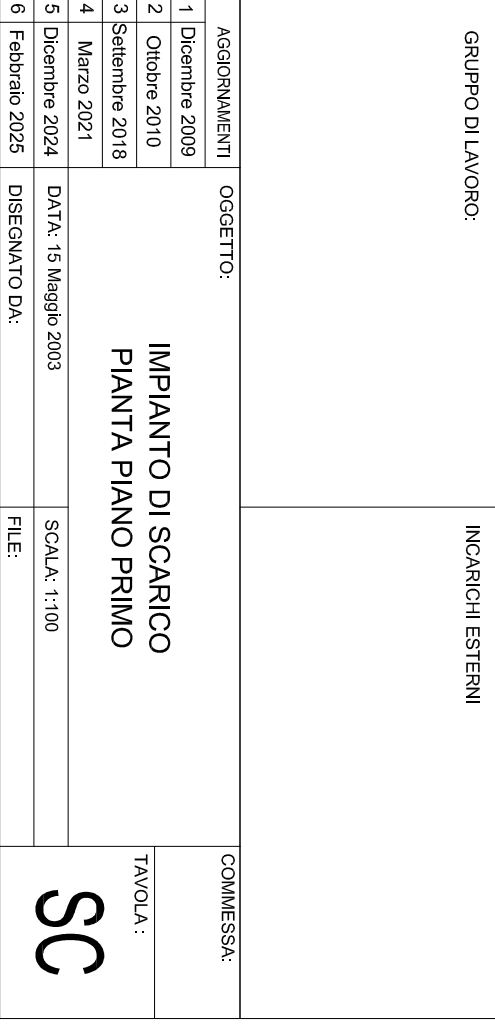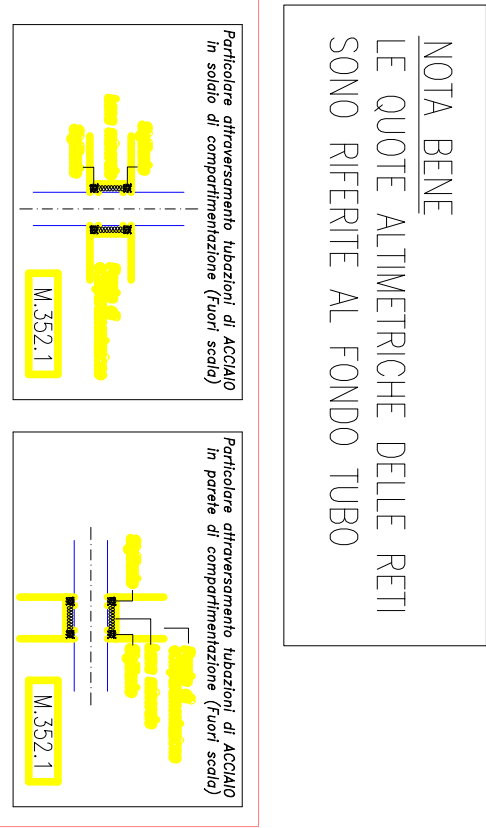

















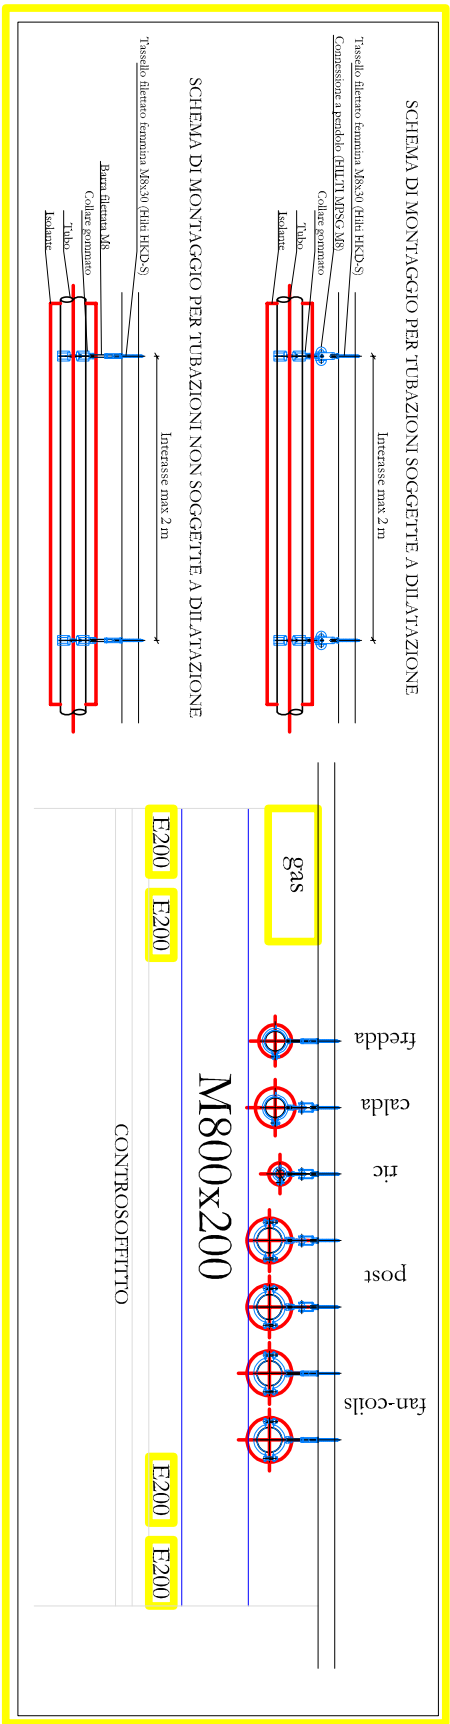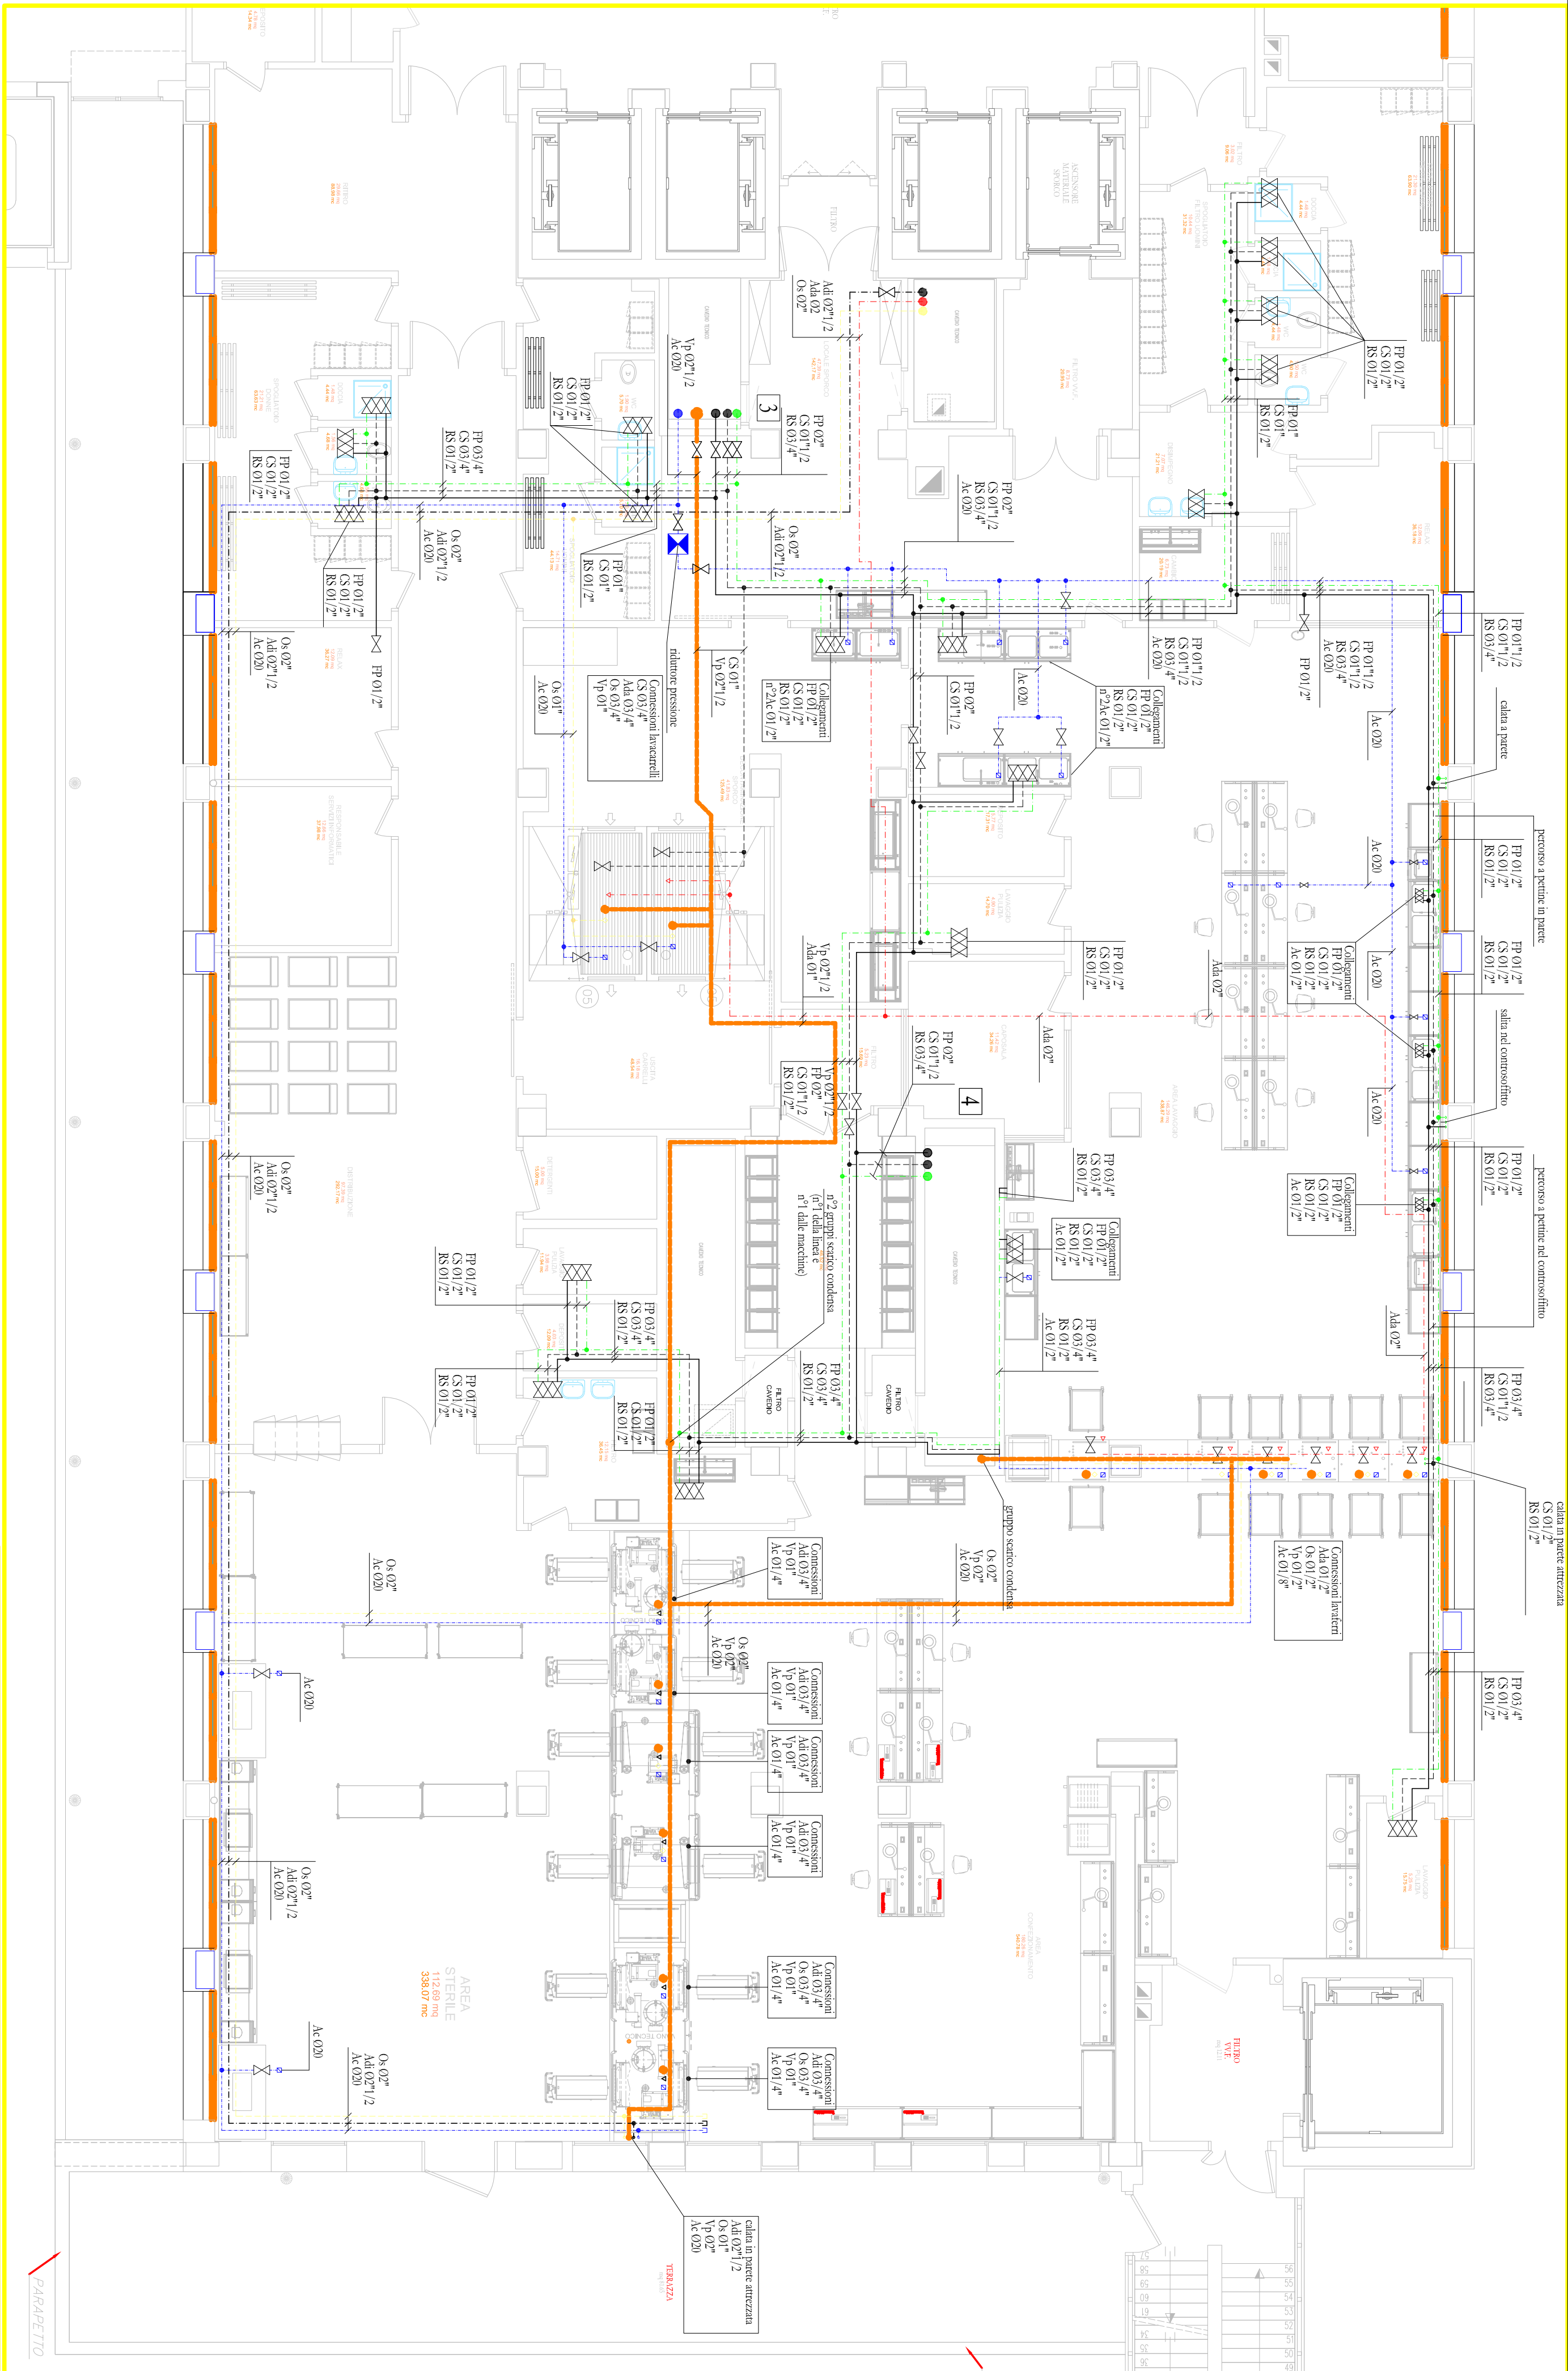

ELENCO ARREDI ED APPARECCHIATURE	
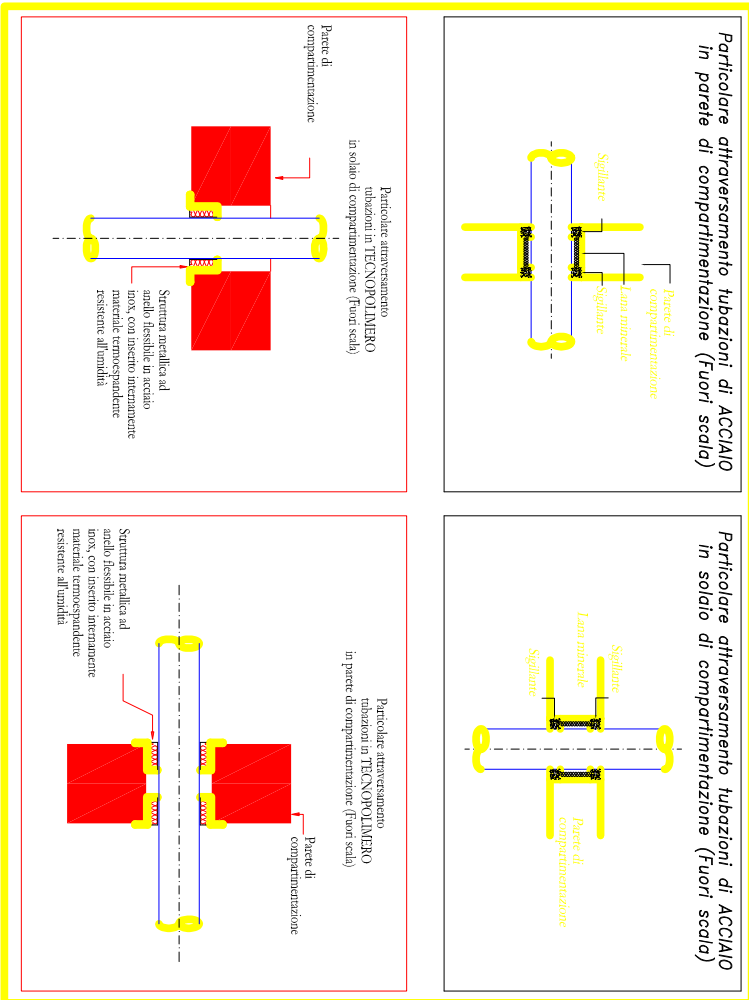

4	29-07-11	AS-BUILT	100121-15-SQ4-dwg
2	12-04-10	MODIFICATI COLLEGAMENTI E DIMENSIONI ALIACCHI	
1	12-04-10	MODIFICATI COLLEGAMENTI E DIMENSIONI ALIACCHI	
0	12-04-10	MODIFICATI COLLEGAMENTI E DIMENSIONI ALIACCHI	

SANT'ORSOLA
UNIVERSITÀ DI BOLOGNA


PADIGLIONE n. 5 NUOVE PATOLOGIE/POLO CHIRURGICO E DELLE EMERGENZE




GRUPPO DI LAVORO	INCARICHI ESTERNI


LEGENDA :

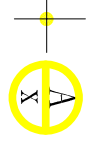- 
UNI 70
- IDRANTE SOPRASSUOLO UNI 70
- 
ATTACCO MOTOPOMPA VVF
- ATTACCO MOTOPOMPA VVF
- 
COLONNA MONTANTE ANTINCENDIO
- COLONNA MONTANTE ANTINCENDIO
- 
UNI 45
- CASSETTA A MURO UNI 45
- 
UNI 45
- ESTINTORE A POLVERE DA 6 KG.
- 
GIUNTO ANTISMICO
- GIUNTO ANTISMICO
- 
GIUNTO ANTISMICO
- GIUNTO ANTISMICO

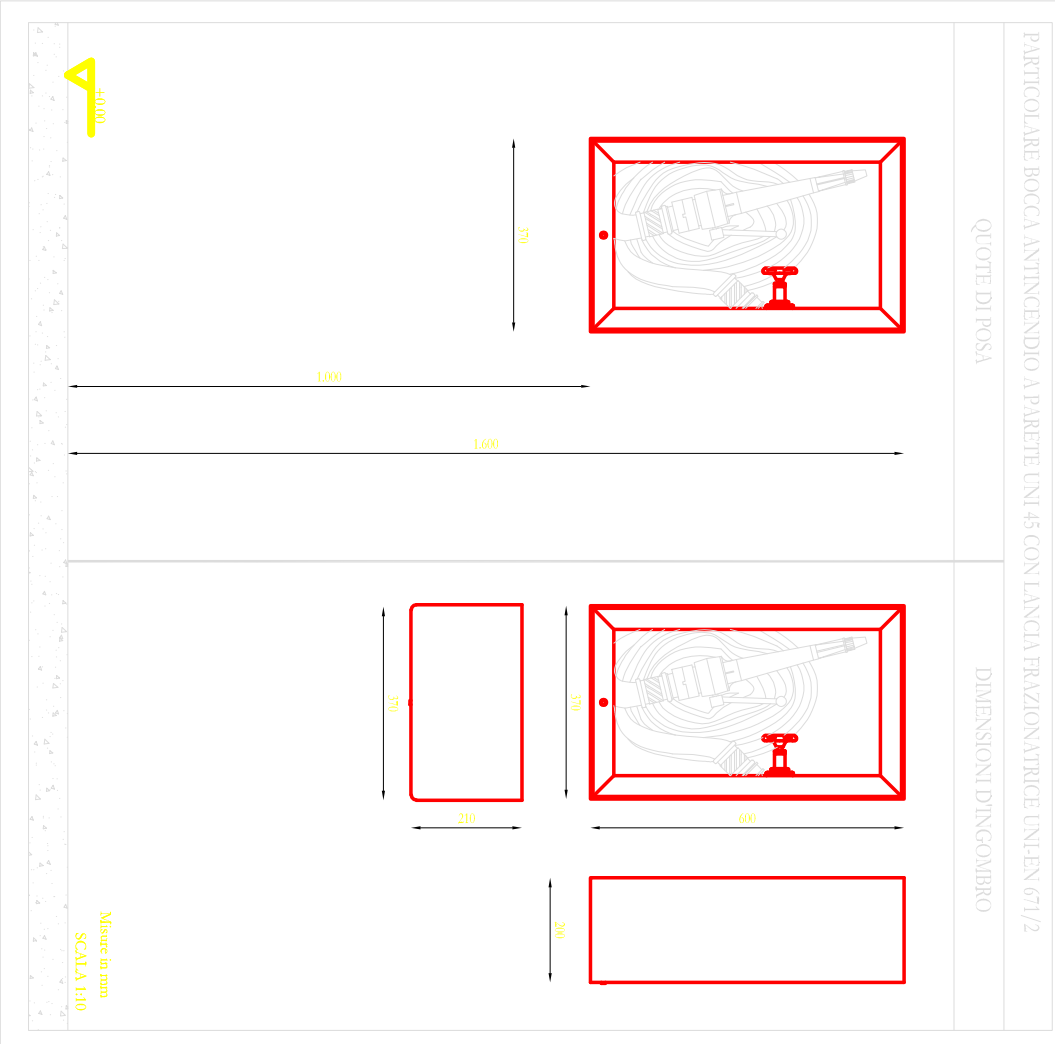

2	29-07-11	AS-BUILT	SALVINI FASCHINI	ROSI
1	14-04-10	EMISIONE	SALVINI FASCHINI	ROSI
AGG.	DATA	DESCRIZIONE	ESISTENTE	INTERVENTO APPROVATO
Commissario:		Nome File:		



SERVIZIO SANITARIO REGIONALE
Azienda Ospedaliera - Università di Bologna
Rete Sanitaria di Emergenza - Pronto Soccorso



POLICLINICO
SANT'ORSOLA



AZIENDA OSPEDALIERA SANT'ORSOLA
UNIVERSITÀ DI BOLOGNA

PADIGLIONE n. 5 NUOVE PATOLOGIE/POLO CHIRURGICO E DELLE EMERGENZE





COMITATO D'ESERCIZIO
PRESIDENTE: Dott.ssa Maria Cristina Geronzi
DIRETTORE SANITARIO: Dott.ssa Maria Cristina Geronzi
DIRETTORE AMMINISTRATIVO: Dott. Mario Savio


GRUPPO D'ILAVOIO

INCARICHI ESTERNI

AGGIORNAMENTI	OGGETTO:	COMMESSA
1. Dicembre 2009	IMPIANTO ANTINCENDIO PIANTA PIANO PRIMO	VF
2. Ottobre 2010		
3. Settembre 2018		
4. Marzo 2021		
5. Dicembre 2024	DATA: 15 Maggio 2023	SCALA: 1:100
6. Febbraio 2025	DISEGNATO DA:	FILE

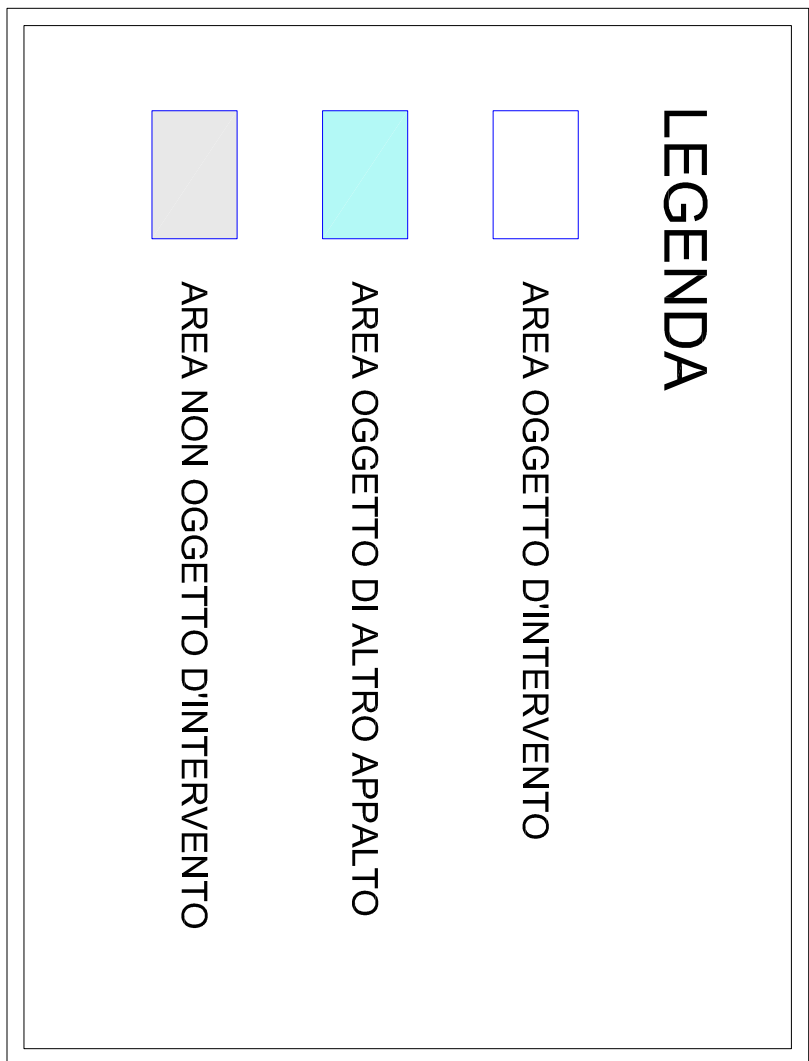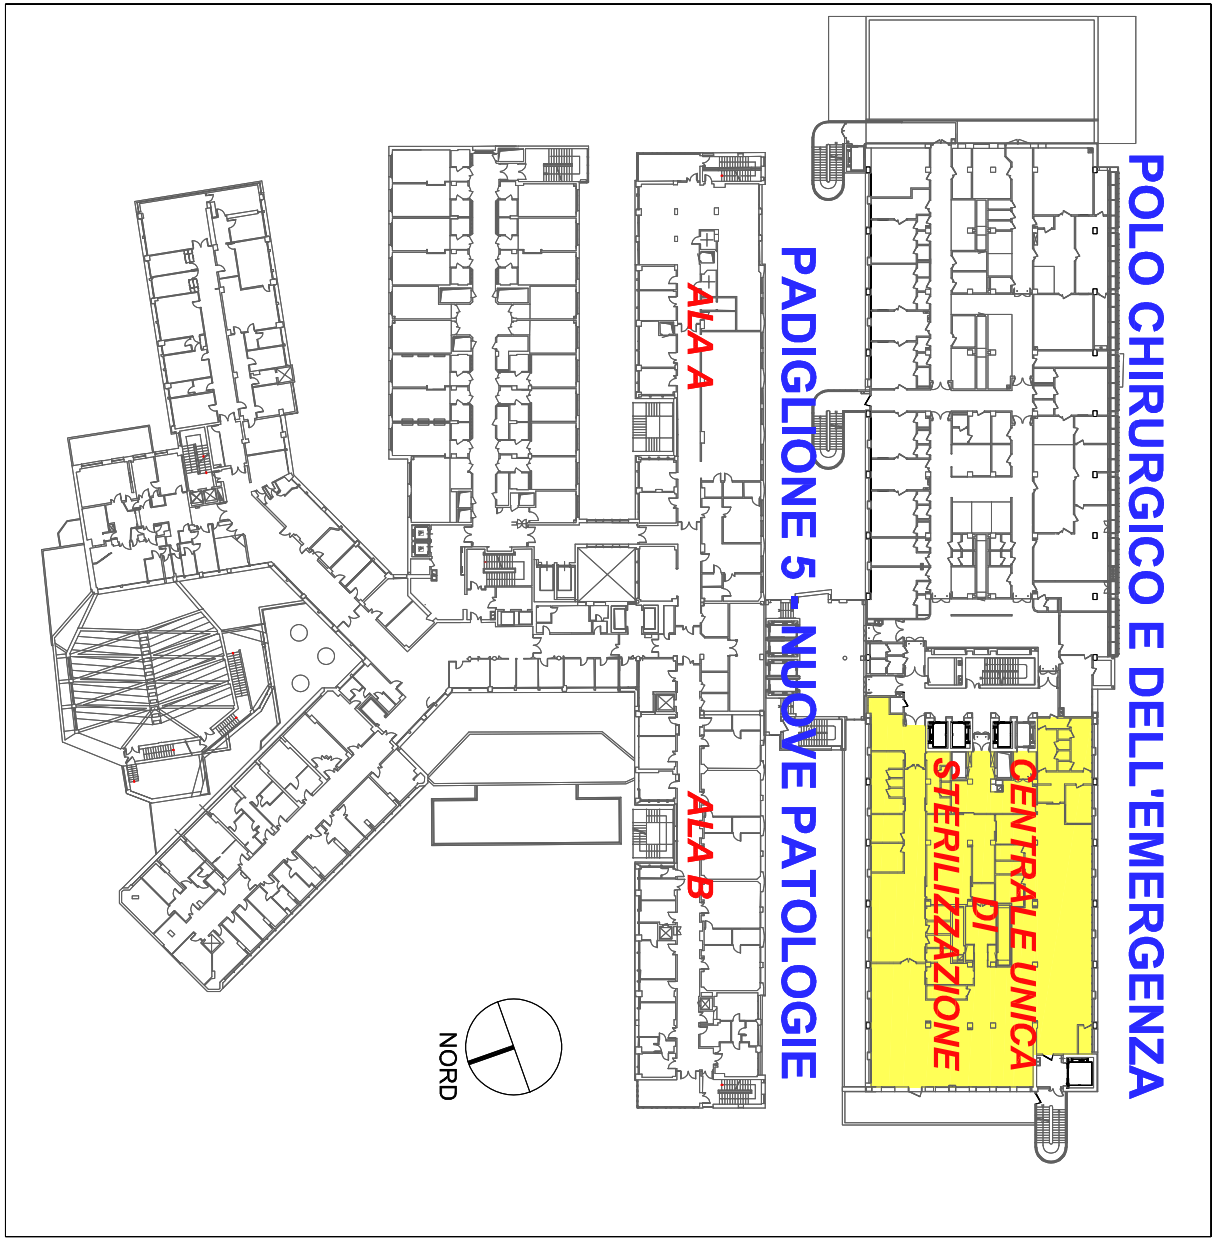

LEGENDA IMPIANTI FM + LUCE	
EPU	DESCRIZIONE
	MONTANTE DI SALITA/DESCESA IMPIANTI IN CANALE IN ACCORDO
	QUADRO ELETTRICO
	CANALE 30x30x3mm CON SETTI SEPARAZIONE
	FAN COIL ALLACCIAMENTO UTENZA
	FAN COIL ALLACCIAMENTO UTENZA
	SEPARAZIONE TACCATOIO - PUNTO DI COLLEGAMENTO E COMANDO
	BATTERIA DI PIST - PUNTO DI COLLEGAMENTO E REGOLAZIONE
	SOGNA DI TEMPERATURA AMBIENTE - PUNTO DI COLLEGAMENTO E REGOLAZIONE
	REGOLAZIONE DI PORTA IMPROVVISATA CON COMANDO - PUNTO DI COLLEGAMENTO E REGOLAZIONE

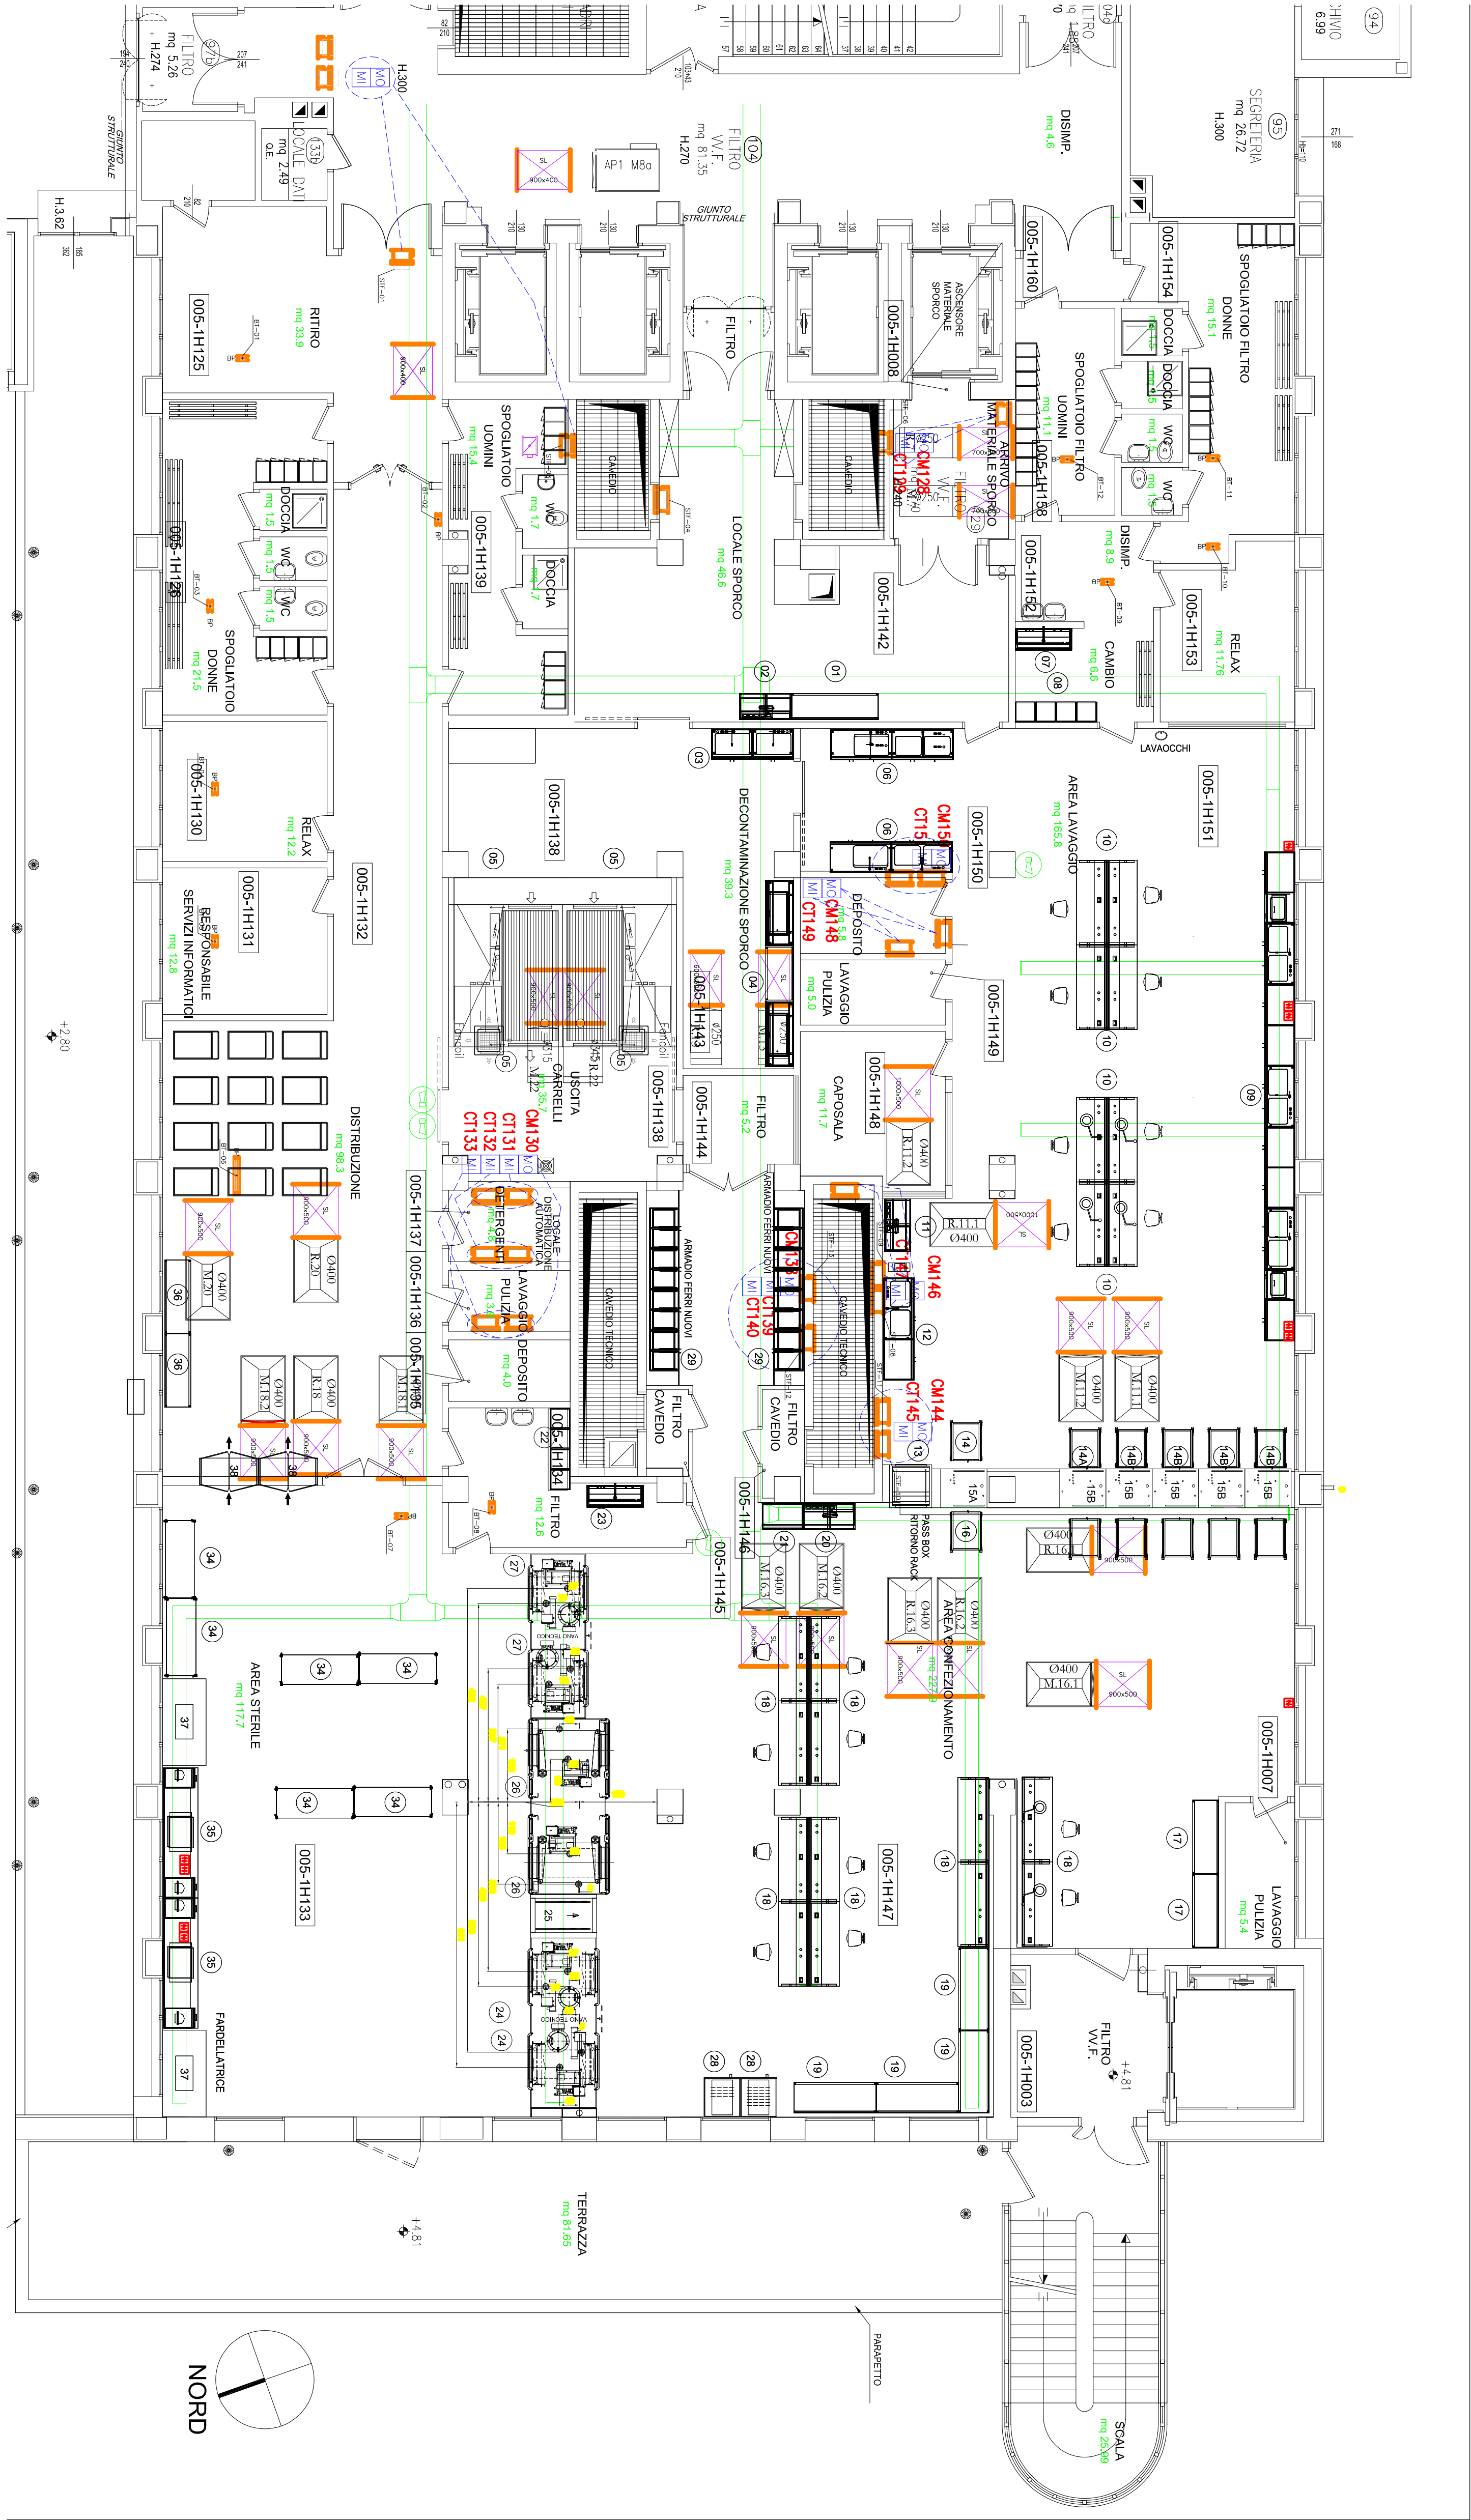

PADIGLIONE n. 5 NUOVE PATOLOGIE/POLO CHIRURGICO E DELLE EMERGENZE



COMITATO REGIONALE
DIRETTORE GENERALE Dott.ssa Chiara ORBERTONI
DIRETTORE SANITARIO Dott.ssa Ornella BASILI
DIRETTORE AMMINISTRATIVO Dott. Nello SANDONE

PROGETTAZIONE CONSULT INVESTIMENTI
Resp. Ing. Simona ROSCHETTI

GRUPPO DI LAVORO:

INCARICHI ESTERNI

AGGIORNAMENTI	OGGETTO:	COMMESSA:
Dicembre 2009	IMPIANTI ELETTRICI A SERVIZIO DEGLI IMPIANTI MECCANICI	TAVOLA: ES2
Ottobre 2010		
Settembre 2018		
Marzo 2021		
Dicembre 2024	DATA: 15 Maggio 2023	SCALA: 1:100
Febbraio 2025	DISEGNATO DA:	FILE: