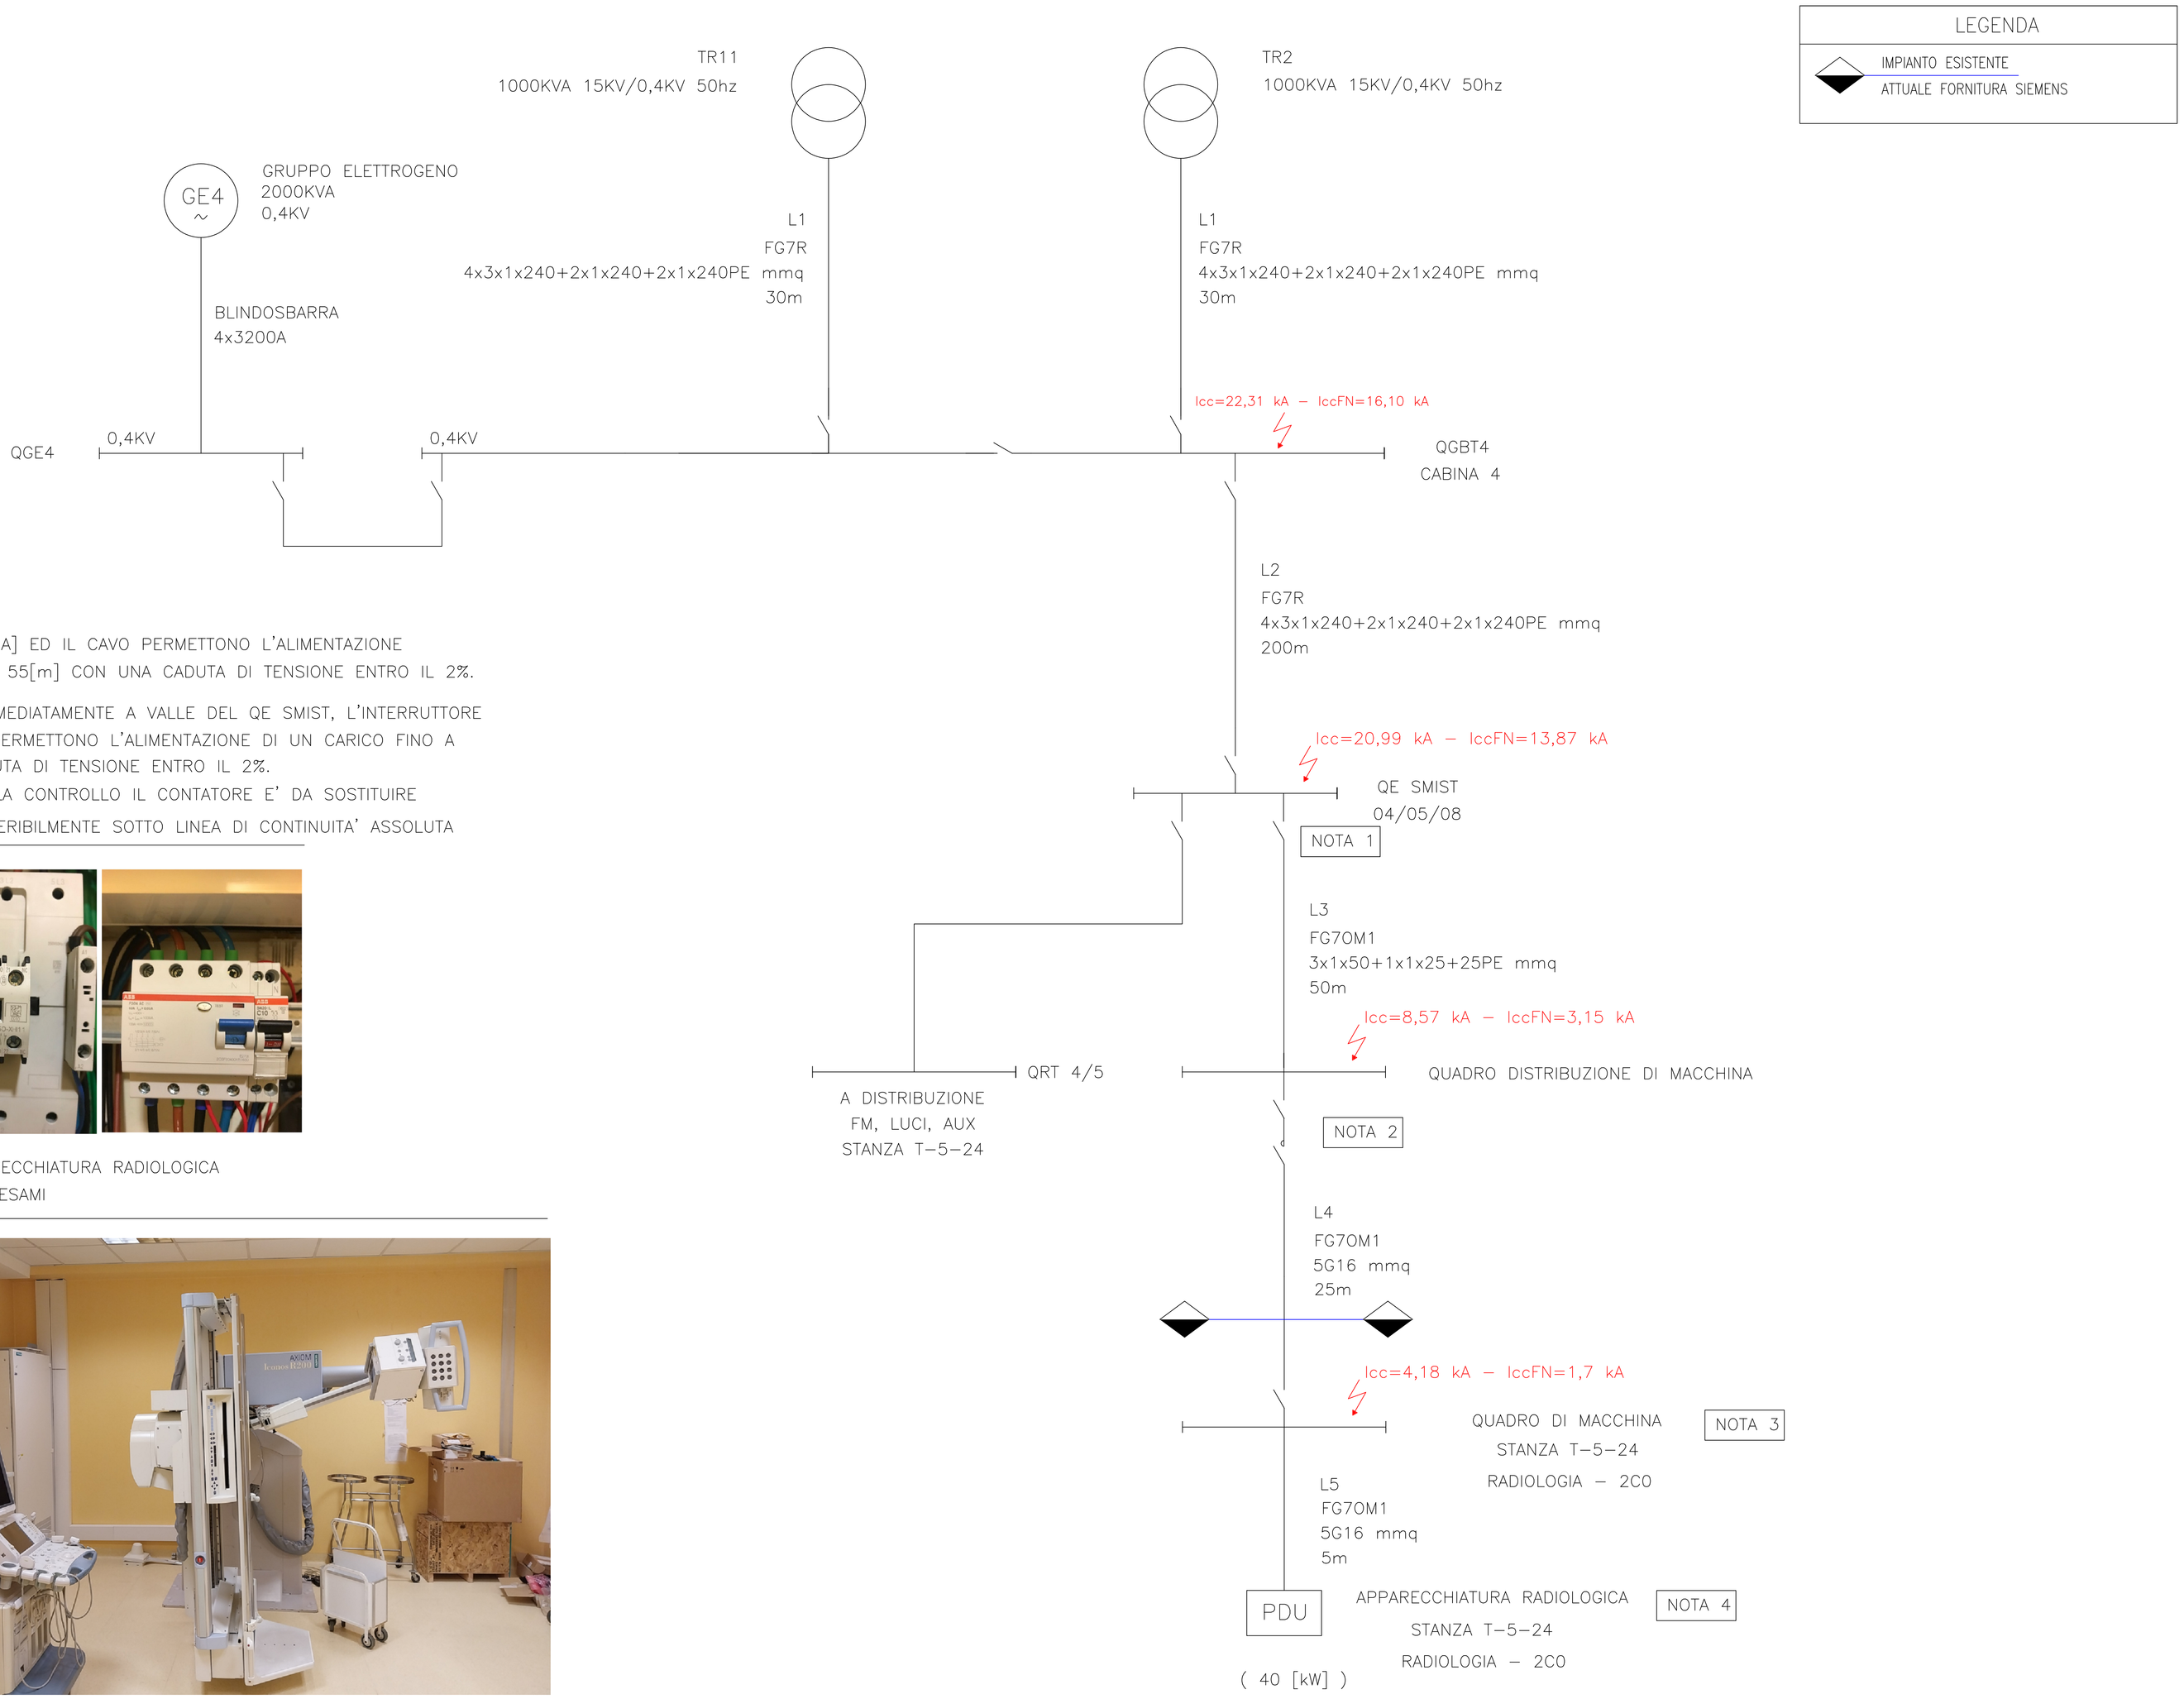

NOTA 1: SUL QE SMIST, L'INTERRUTTORE DA 3P+N C160[A] ED IL CAVO PERMETTONO L'ALIMENTAZIONE DI UN CARICO FINO A 85[kW] ALLA DISTANZA DI 55[m] CON UNA CADUTA DI TENSIONE ENTRO IL 2%.

NOTA 2: SUL QUADRO DI DISTRIBUZIONE DI MACCHINA IMMEDIATAMENTE A VALLE DEL QE SMIST, L'INTERRUTTORE L'INTERRUTTORE DA 3P+N C63[A] ED IL CAVO PERMETTONO L'ALIMENTAZIONE DI UN CARICO FINO A 40[kW] ALLA DISTANZA DI 25[m] CON UNA CADUTA DI TENSIONE ENTRO IL 2%.
NEL QUADRO DISTRIBUZIONE DI MACCHINA IN SALA CONTROLLO IL CONTATORE E' DA SOSTITUIRE
GLI AUSILIARI DEL CONTATORE DA METTERE PREFERIBILMENTE SOTTO LINEA DI CONTINUITA' ASSOLUTA

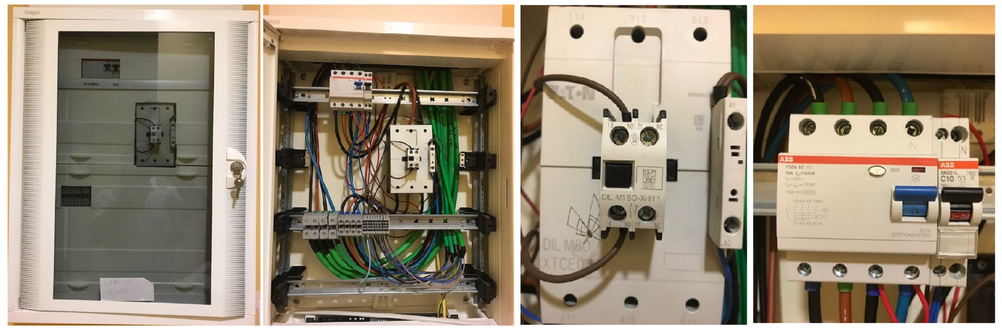

NOTA 3: QUADRO DI MACCHINA
SALA ESAMI

NOTA 4: APPARECCHIATURA RADIOLOGICA
SALA ESAMI

SERVIZIO SANITARIO REGIONALE
EMILIA-ROMAGNA
Azienda Ospedaliero - Universitaria di Ferrara

SB02 - STATO DI FATTO

EMISSIONE	REV. NR.	DATA REV.
17/09/2024	0	–

PROGETTO: CONA_RADIOLOGIA_2C0_STANZA_T-5-24
DESCRIZIONE SCHEMA_BLOCCHI_CORRENTI_DI_GUASTO

NR. FOGLIO 1
DI 1
SCALA: A3