


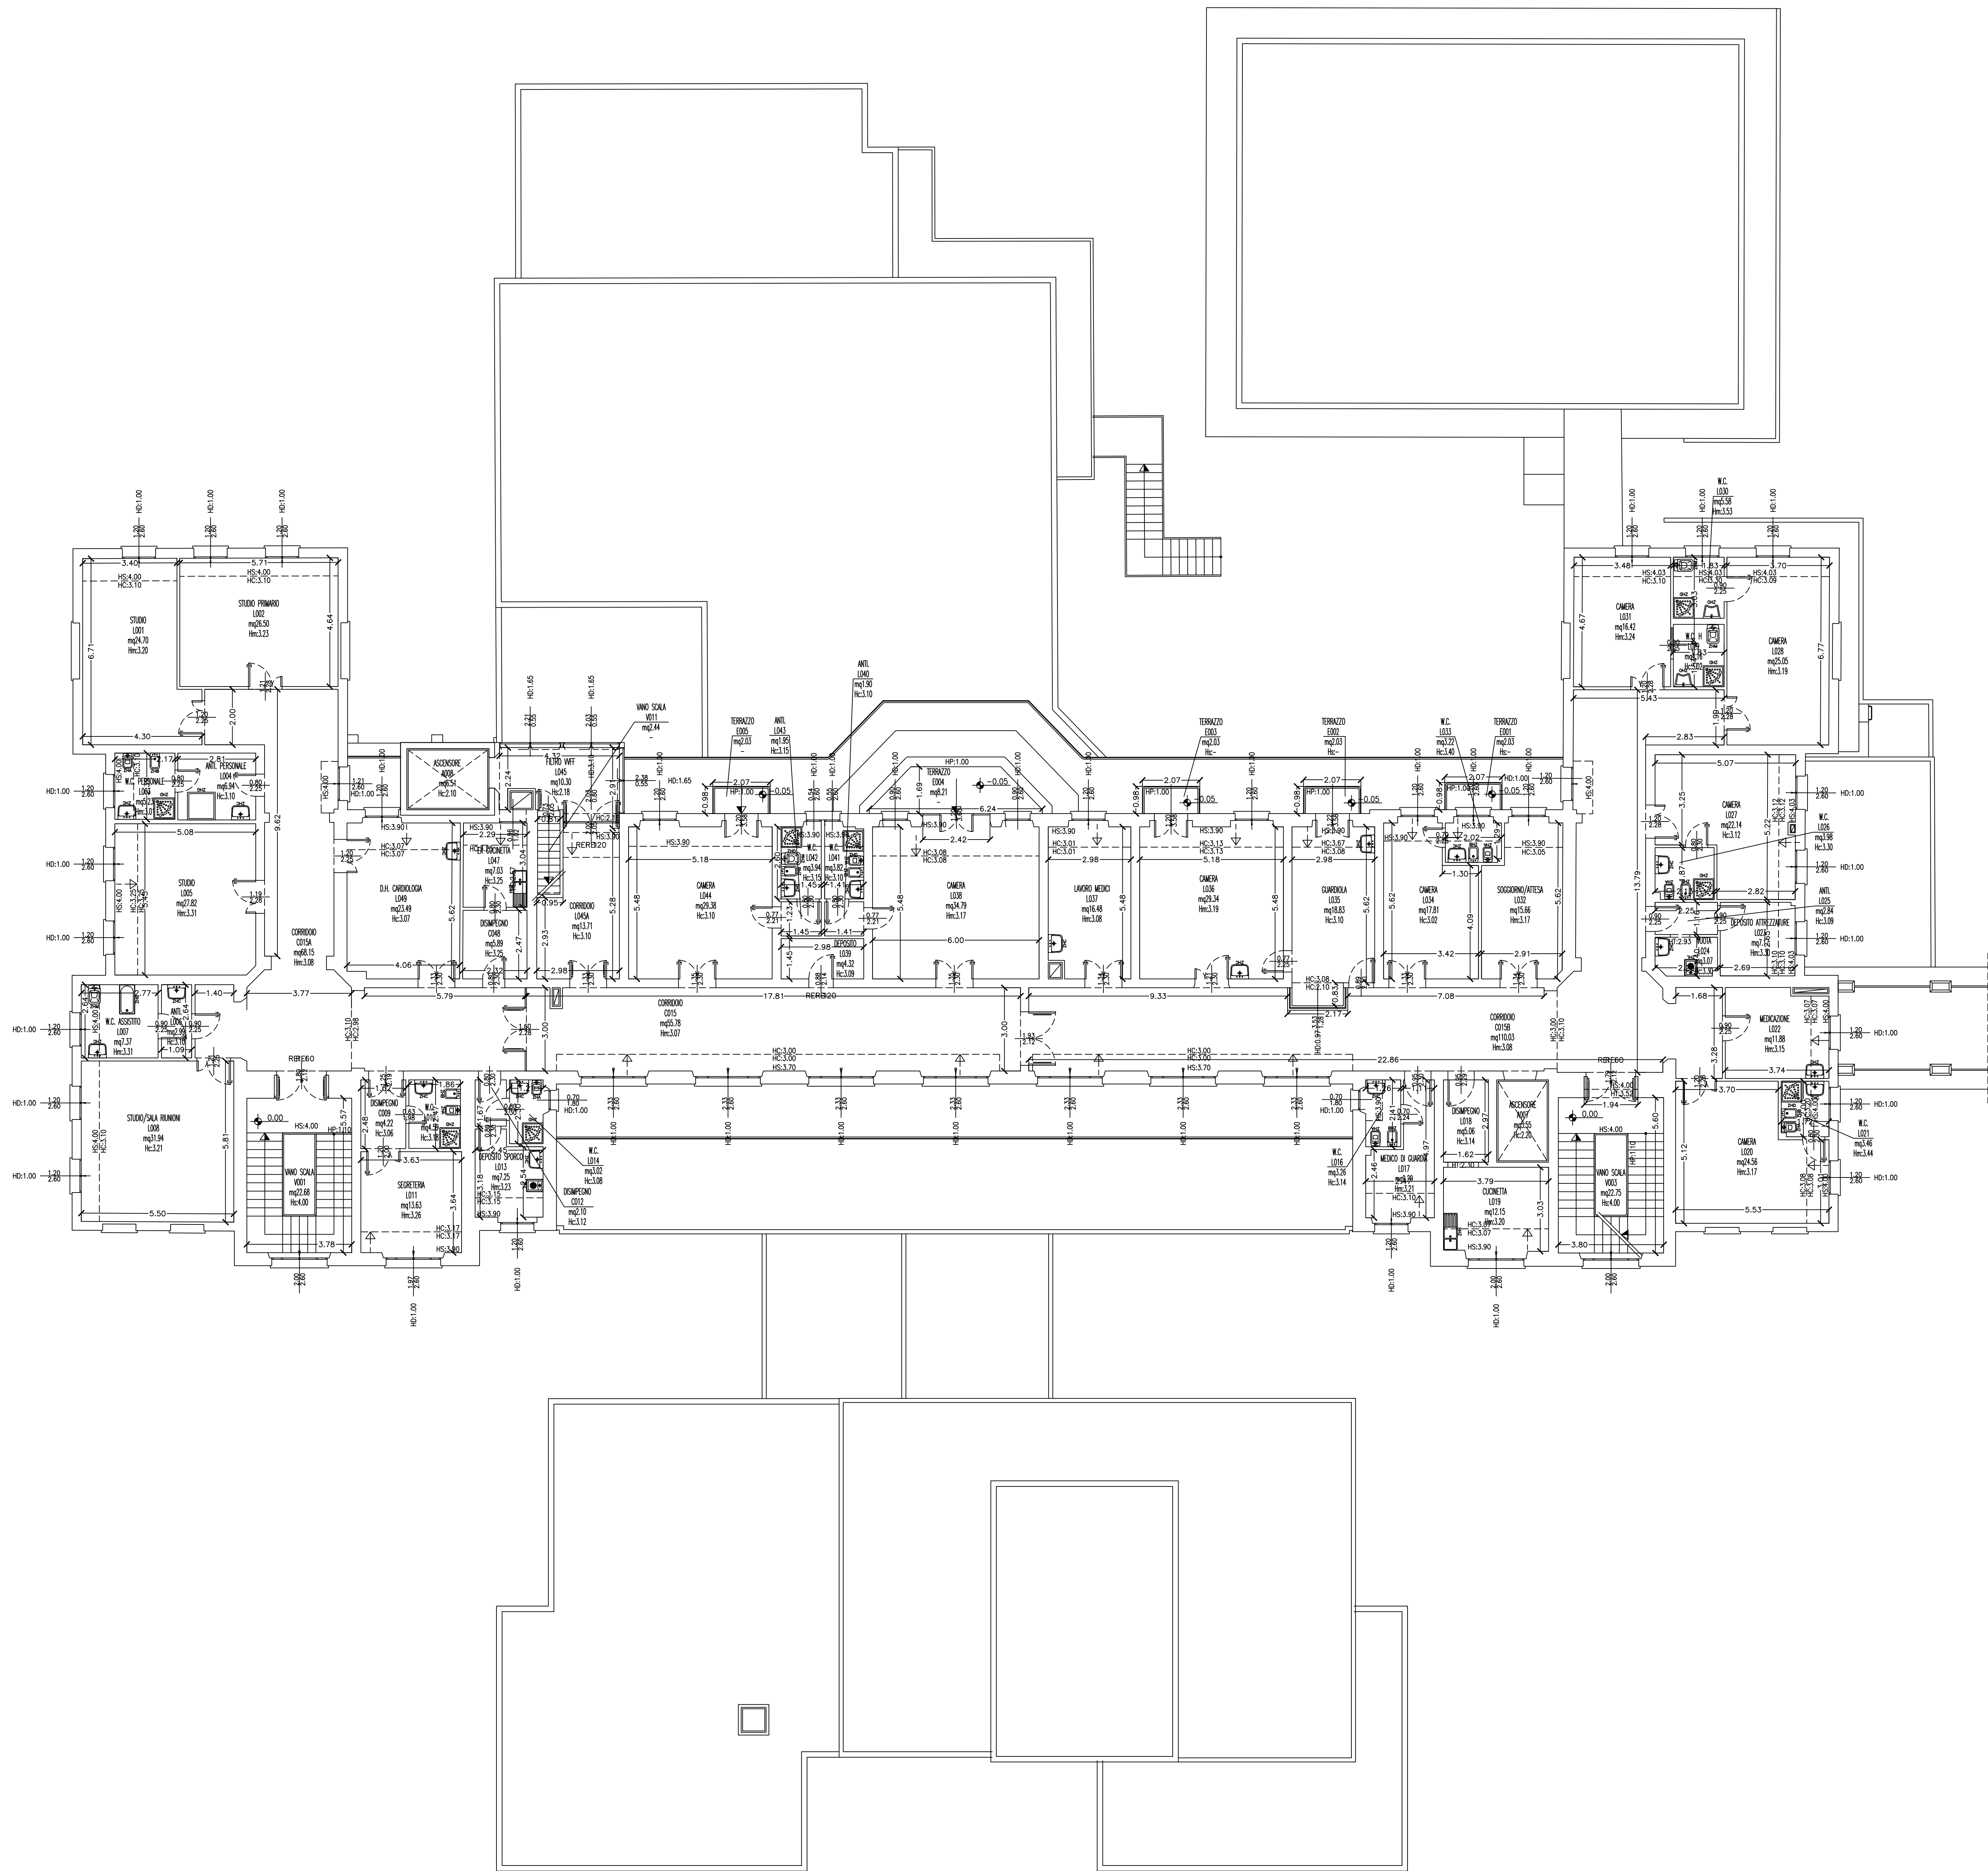

LEGENDA

HC = ALTEZZA CONTROSOFFITTO

HD = ALTEZZA DAVANZALE

HM = ALTEZZA MEDIA

HS = ALTEZZA SOFFITTO

HT = ALTEZZA TRAVE

HP = ALTEZZA PARAPETTO

LOCALI NON RILEVATI
PER MANGATO ACCESSO

COMUNE DI BOLOGNA

SERVIZIO SANITARIO REGIONALE
EMILIA-ROMAGNA
Azienda Unità Sanitaria Locale di Bologna
Dipartimento Tecnico Patrimoniale

Istituto delle Scienze Neurologiche
Istituto di Ricovero e Cura a Carattere Scientifico



tekal

PRESIDIO: OSPEDALE BELLARIA			RESPONSABILE PROCEDIMENTO —		
EDIFICIO: PADIGLIONE A			DISEGNATORE		
PIANO: PIANTA PIANO SECONDO			CODICE EDIFICIO PAD—A		
OGGETTO: RILIEVO STATO DI FATTO LAYOUT ARCHITETTONICO			TAV. N.		DIS. N.
			1/1		A005
			SOSTITUISCE IL N.		SOSTITUITO DAL N.
ARCHIVIO AUSL N.	DATA Febbraio 2025	FILE 88_P8-A_P22.dwg	SCALA 1:100	AGGIORNAMENTI :	
				1	3
				2	4