LEGENDA

- TUBAZIONE SCARICHI NORMALI (PEHD)
- TUBAZIONE SCARICHI SPECIALI (PEHD)
- TUBAZIONE ACQUA FREDDA LABORATORI (ZINCATO)
- TUBAZIONE ACQUA CALDA (ZINCATO)
- TUBAZIONE RICIRCOLO (ZINCATO)
- TUBAZIONE ACQUA DEIONIZZATA (PVC)
- TUBAZIONE SCARICO ACQUE SPECIALI (SOTTO MASSETTO)
- TUBAZIONE SCARICO ACQUE NORMALI (SOTTO MASSETTO)

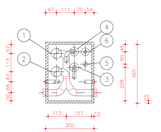

PROVENIENTI DAL PIANO PRIMO:

1. Ø63 SCARICHI SPECIALI CON BRAGA E TAPPO DN 40
2. Ø63 SCARICHI NORMALI CON BRAGA E TAPPO DN 40
3. H2O FREDDA Ø3/4" (zincato) CON STACCO Ø1/2" E STACCO FILETTATO
4. H2O CALDA Ø3/4" (zincato) CON STACCO Ø1/2" E STACCO FILETTATO
5. H2O DEIONIZZATA (PVC) Ø3/4" CON STACCO Ø1/2" E STACCO FILETTATO
6. RICIRCOLO Ø3/4" (zincato)

PARTICOLARE CAVEDIO TIPO "1"
SCALA 1:10

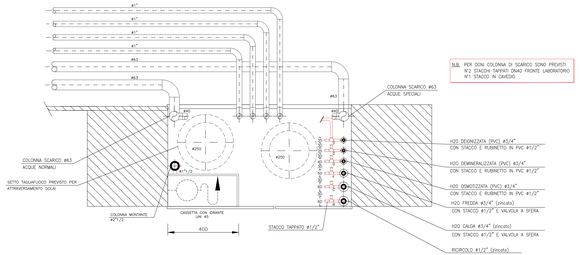

PARTICOLARE CAVEDIO TIPO "2"
SCALA 1:10

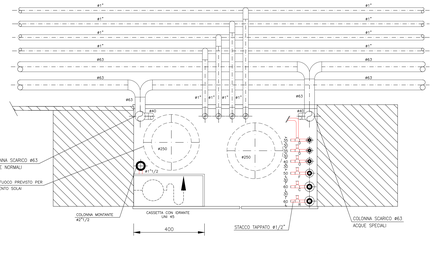

PARTICOLARE CAVEDIO TIPO "3"
SCALA 1:10

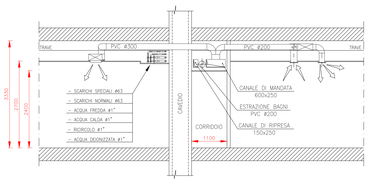

SEZIONE A-A
SCALA 1:50

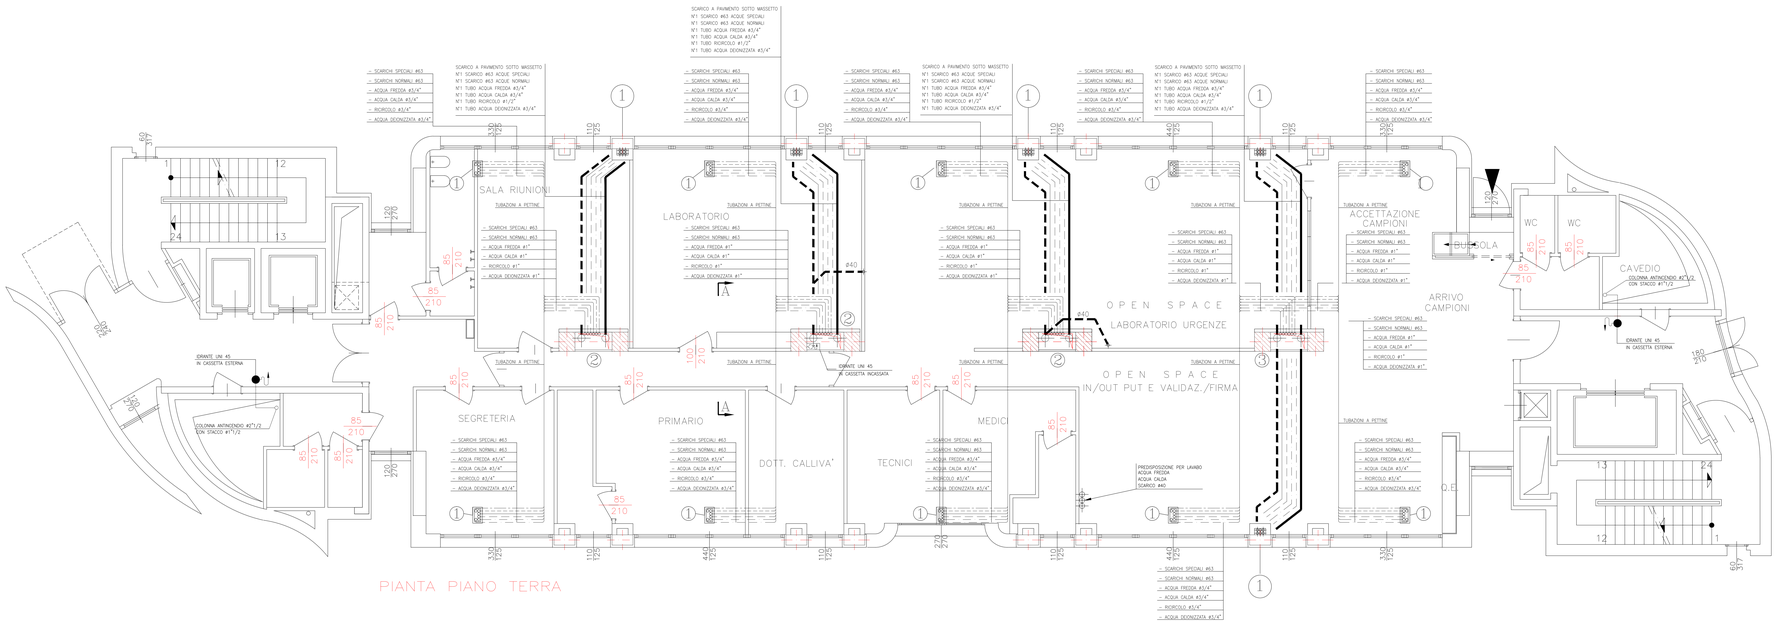

PIANTA PIANO TERRA

COMUNE DI BOLOGNA
REGIONE EMILIA-ROMAGNA
AZIENDA OSPEDALIERA DI BOLOGNA
OSPEDALE POLICLINICO S. ORSOLA – MALPIGHI
PROGETTO ESECUTIVO DI UN FABBRICATO
DESTINATO A NUOVO LABORATORIO CENTRALIZZATO

RAGGRUPPAMENTO TEMPORANEO IMPRESE (art. 22 e seg. D.Lg. 406/91)

CONSORZIO COOPERATIVE COSTRUZIONI – Via E. Zacconi, 14 – BOLOGNA
MANDATARIA

CIAB S.C.r.l. – ARISTEA S.C.r.l. – BUSI IMPIANTI S.p.A.
MANDANTI

MANUTENCOOP – Via Cassiopea, 32 – BOLOGNA
MANUTENCOOP S.C.r.l. – CIAB S.C.r.l. – BUSI IMPIANTI S.p.A. – ARISTEA S.C.r.l.
IMPRESE ESECUTRICI

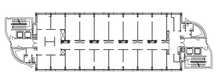

PROGETTO ARCHITETTONICO E DIREZIONE ARTISTICA — ARCH. PATRIZIA BELLI (copogruppo)

PROGETTO DELLE STRUTTURE E GEOTECNICA — ING. DANIELE BIONDI

PROGETTO IMPIANTI TECNOLOGICI — ING. PAOLO PALLONE

PROGETTO	IMPIANTI MECCANICI PROG. ESECUTIVO PARTICOLAREGGIATO	DATA: 22/06/1997
DESCRIZIONE	IMPIANTO-IDRICO SANITARIO, ANTINCENDIO PIANTA PIANO TERRA	IME.18
AGGIORNAMENTI	AS-BUILT 16/10/98	SCALA: 1:50